



# DZIENNIK URZĘDOWY WOJEWÓDZTWA KATOWICKIEGO

Katowice, dnia 27 lipca 1998 r.

Nr 21

Treść:

Poz.:

Str.

## POROZUMIENIA

- 249 — Porozumienie zawarte w dniu 1 lipca 1998 r. pomiędzy Wojewodą Katowickim a Zarządem Miasta Jastrzębie-Zdrój, rozwiązujące porozumienie z dnia 29 października 1996 r. w sprawie wykonywania przez zarząd Miasta w Jastrzębiu-Zdroju zadań z zakresu administracji rządowej dotyczących ochrony zdrowia mieszkańców Gminy Zebrzydowice. 462
- 250 — Porozumienie zawarte w dniu 15 lipca 1998 r. pomiędzy Wojewodą Katowickim a Zarządem Miasta Katowice, w sprawie wykonywania przez Zarząd Miasta Katowice zadania z zakresu administracji rządowej dotyczących ochrony zdrowia. 462

## STATUTY RAD GMIN

- 251 — Uchwała Nr XLVIII/330/98 Rady Miejskiej w Libiążu z dnia 18 czerwca 1998 r. w sprawie zmiany statutu gminy Libiąż. 464
- 252 — Uchwała Nr XXXVIII/277/98 Rady Miejskiej w Siewierzu z dnia 16 czerwca 1998 r. w sprawie zmian w statucie Gminy Siewierz. 465
- 253 — Uchwała Nr XXXVII/224/98 Rady Miejskiej w Wojkowicach z dnia 17 czerwca 1998 r. w sprawie zmian w statucie Gminy Miasta Wojkowice. 465

## UCHWAŁY RAD GMIN

- 254 — Uchwała Nr XLI/359/98 z dnia 9 czerwca 1998 r. Rady Miejskiej Brzeszcze w sprawie uchwalenia miejscowego planu zagospodarowania przestrzennego — fragmentu sołectwa Przecieczyn. 466
- 255 — Uchwała Nr LII/359/98 Rady gminy Miedźna z dnia 18 czerwca 1998 r. w sprawie zmiany obwodów szkolnych w Woli. 471
- 256 — Uchwała Nr XL/284/98 Rady Gminy w Psarach z dnia 19 czerwca 1998 r. w sprawie uchwalenia zmiany miejscowego planu zagospodarowania przestrzennego gminy Psary dla terenów położonych w sołectwach: Sarnów, Grodków, Malinowice, Psary, Brzękowice, Dąbie, Góra Siewierska, Strzyżowice. 471
- 257 — Uchwała Nr 578/98 Rady Miejskiej w Tychach z dnia 23 kwietnia 1998 r. w sprawie zmian miejscowego planu ogólnego zagospodarowania przestrzennego miasta Tychy. 486
- 258 — Uchwała Nr XLVI/394/98 Rady Miejskiej w Zawierciu z dnia 16 czerwca 1998 r. w sprawie granic obwodów szkół podstawowych gminy Zawiercie. 503
- 259 — Uchwała Nr XLIV/351/98 Rady Gminy w Zbrostawicach z dnia 19 czerwca 1998 r. w sprawie zmiany uchwały Nr XIX/159/96 z dnia 23 lutego 1996 dot. statutu gminy. 504

## ZARZĄDZENIA

- 260 — Zarządzenie Nr 178/98 Wojewody Katowickiego z dnia 30 czerwca 1998 r. w sprawie wysokości wskaźnika przeliczeniowego 1 m<sup>2</sup> powierzchni użytkowej budynku mieszkalnego w III kwartale 1998 r. 505

poz. 249

**POROZUMIENIE**

**zawarte w dniu 1 lipca 1998 r. pomiędzy Wojewodą Katowickim a Zarządem Miasta Jastrzębie-Zdrój reprezentowanym przez Prezydenta Miasta rozwiązujące porozumienie z dnia 29 października 1996 r. w sprawie wykonywania przez Zarząd Miasta w Jastrzębiu-Zdroju zadań z zakresu administracji rządowej dotyczących ochrony zdrowia nad mieszkańcami Gminy Zebrzydowice.**

**§ 1**

Obie strony zgodnie oświadczają, że traci moc obowiązujące porozumienie zawarte w dniu 29 października 1996 r. pomiędzy Wojewodą Katowickim a Zarządem Miasta w Jastrzębiu-Zdroju reprezentowanym przez Prezydenta Miasta w sprawie wykonywania przez Zarząd Miasta zadań z zakresu administracji rządowej dotyczących ochrony zdrowia — z dniem wejścia w życie niniejszego porozumienia.

**§ 2**

Porozumienie wchodzi w życie po upływie 14 dni od dnia ogłoszenia w Dzienniku Urzędowym Województwa Katowickiego.

**§ 3**

Porozumienie sporządzono w dwóch jednobrzmiących egzemplarzach po jednym dla każdej ze stron.

**Za Zarząd  
PREZYDENT MIASTA**

**mgr inż. Janusz Ogiełło**

**WOJEWODA KATOWICKI**

**Marek Kempski**

poz. 250

**POROZUMIENIE**

**zawarte w dniu 15 lipca 1998 r. pomiędzy Wojewodą Katowickim a Zarządem Miasta Katowice reprezentowanym przez prezydenta Katowic Henryka Dziewiora.**

**w sprawie wykonywania przez Zarząd Miasta Katowice zadań z zakresu administracji rządowej dotyczących ochrony zdrowia.**

Na podstawie art. 8 ust. 1 i 3 ustawy z dnia 22 marca 1990 r. o terenowych organach rządowej administracji ogólnej (Dz. U. Nr 21, poz. 123 z późn. zm.), art. 8 ust. 2 i 3 ustawy z dnia 8 marca 1990 r. o samorządzie terytorialnym (tekst jednolity: Dz. U. Nr 13 z 1996 r. poz. 74) oraz w związku z ustawą z dnia 30 sierpnia 1991 r. o zakładach opieki zdrowotnej (Dz. U. Nr 91, poz. 408 z późn. zm.) oraz uchwałą nr XLVIII/492/97 Rady Miejskiej Katowic z dnia 29 grudnia 1997 r. w sprawie przyjęcia na podstawie porozumienia zadania z zakresu administracji rządowej dotyczącego ochrony zdrowia, Wojewoda Katowicki zwany dalej „Wojewodą” oraz Zarząd Miasta Katowice, zwany dalej „Zarządem Miasta” zawierają porozumienie następującej treści:

**§ 1**

Przedmiotem niniejszego porozumienia jest powierzenie Zarządowi Miasta zadania administracji rządowej w zakresie stacjonarnej opieki zdrowotnej, w celu usprawnienia jej funkcjonowania i ściślejszego powiązania z lecznictwem ambulatoryjnym prowadzonym jako zadanie własne Gminy.

**§ 2**

1. Wojewoda przekazuje Zarządowi Miasta jako zadania powierzone — wykonywanie należącego do jego właściwości zadania w zakresie świadczenia stacjonarnych usług zdrowotnych dla osób ubezpieczonych i innych uprawnionych w dziedzinie chorób wewnętrznych i chirurgii ogólnej, realizowanych przez Samodzielny Publiczny Zakład Opieki Zdrowotnej — Szpital im. Św. Elżbiety w Katowicach.
2. Decyzje Zarządu Miasta powodujące ograniczenie lub rozszerzenie zakresu i poziomu świadczeń zdrowotnych dla pacjentów Szpitala wymagają zgody Dyrektora Wydziału Zdrowia Urzędu Wojewódzkiego w Katowicach, wyrażonej na piśmie.

**§ 3**

Zarząd Miasta realizuje zadanie powierzone porozumieniem zgodnie z wymaganiami określonymi w ustawie z dnia 30 sierpnia 1991 r. o zakładach opieki zdrowotnej, przepisach wykonawczych do ustawy i innych przepisach dotyczących prowadzenia publicznych zakładów opieki zdrowotnej oraz zgodnie z zasadami udzielania przez publiczne zakłady opieki zdrowotnej świadczeń zdrowotnych osobom ubezpieczonym i uprawnionym na podstawie odrębnych przepisów.

**§ 4**

1. Na realizację zadania powierzonego niniejszym porozumieniem Wojewoda zapewnia środki finansowe według przyjętej metody alokacji środków na wykonywanie zadań ochrony zdrowia w województwie zgodnie z załącznikiem stanowiącym integralną część porozumienia. Podstawą naliczenia jest zakres oraz rodzaj świadczeń realizowanych w dniu podpisania niniejszego porozumienia.
2. Zmiana poziomu finansowania zadania — związana z ewentualnym poszerzeniem lub ograniczeniem świadczeń zdrowotnych dokonanych w trybie § 2 pkt 2 niniejszego porozumienia dokonywana jest w oparciu o odrębne uzgodnienia poprzedzone negocjacjami zainteresowanych stron.
3. Środki finansowe, o których mowa w pkt. 1 przekazywane są z budżetu Wojewody w transzach miesięcznych.
4. Zarząd Miasta zobowiązuje się do opracowania planu rzeczowo-finansowego zadania w trybie, zakresie i terminach ustalonych wytycznymi Dyrektora Wydziału Zdrowia Urzędu Wojewódzkiego w Katowicach.
5. Dotacja przekazywana Zarządowi Miasta zgodnie z postanowieniami niniejszego paragrafu podlega rozliczeniu na zasadach i w trybie określonym w ustawie z dnia 5 stycznia 1991 r. — Prawo budżetowe.

**§ 5**

1. Wojewoda sprawuje nadzór i kontrolę nad realizacją przez Zarząd Miasta zadania objętego niniejszym porozumieniem na podstawie kryteriów zgodności z prawem, celowości, rzetelności i gospodarności na zasadach i w sposób określony

w art. 85 i następnych ustawy z dnia 8 marca 1990 r. o samorządzie terytorialnym.

Zadania Wojewody w tym zakresie wykonuje Dyrektor Wydziału Zdrowia Urzędu Wojewódzkiego w Katowicach, którym przysługują m.in. uprawnienia do wydawania:

- 1) zaleceń pokontrolnych,
  - 2) wytycznych określających kierunki i zasady realizacji przez Zarząd Miasta zadania objętego porozumieniem.
2. Zarząd zobowiązuje się do respektowania zaleceń i wytycznych wynikających z funkcji nadzorczych i kontrolnych Wojewody.
3. Kontrolę realizacji zadania powierzonego porozumieniem pod względem:
- 1) medycznym sprawują specjaliści wojewódzcy w poszczególnych dziedzinach medycyny, a kontrolę orzecznictwa o czasowej niezdolności do pracy sprawuje Zespół Wojewódzkich Lekarzy Kontroli nad Orzecznictwem Lekarskim.
  - 2) finansowym sprawuje Regionalna Izba Obrachunkowa w Katowicach — na podstawie art. 5 ust. 2 ustawy z dnia 7 października 1992 r. o Regionalnych Izbach Obrachunkowych (Dz. U. Nr 85, poz. 428 z późn. zmianami).

## § 6

1. Porozumienie zostaje zawarte na czas określony do dnia 31 grudnia 1998 r.
2. Każda ze stron może rozwiązać porozumienie w formie pisemnej z zachowaniem 3-miesięcznego okresu wypowiedzenia ze skutkiem na koniec miesiąca.

## § 7

Porozumienie sporządzono w dwóch jednobrzmiących egzemplarzach, po jednym dla każdej ze stron.

## § 8

Porozumienie wchodzi w życie po upływie 14 dni od dnia ogłoszenia w Dzienniku Urzędowym Województwa Katowickiego.

**PREZYDENT KATOWIC**

**Henryk Dziewior**

**w/z Wojewody  
Wicewojewoda Katowicki**

**Andrzej Gałązewski**

**Załącznik nr 1**

Środki finansowe na rok 1998 na zadania realizowane przez Szpital im. Św. Elżbiety w Katowicach, ul. Warszawska 42

Kod ośr. k.	Wyszczególnienie	Plan hospitalizowanych na 1998 r.	Stawka finansowa	Wartość finansowa umowy na 1998 r.	w tym:	
					Kwota określona w kontrakcie zawartym od 1 stycznia do 31 sierpnia 1998 r.	Kwota na realizację zadania powierzonego w okresie od 1.09 do 31.12.1998 r. (5-6)
1	2	3	4	5	6	7
5001	Oddz. wewnętrzny	1032	957,88	988 532	689 674	298 859
5050	Oddz. chirurgiczny	844	1487,31	1 255 290	947 416	307 874
	<b>Razem</b>	<b>1876</b>		<b>2 243 822</b>	<b>1 637 090</b>	<b>606 732</b>

**Uwaga:**

Poz. 6 — kwota w kontrakcie została określona na podstawie przewidywanego wykonania hospitalizowanych do końca sierpnia br.

**Zastępca  
Dyrektora Wydziału**

**inż. Jadwiga Prażuch**

poz. 251

**UCHWAŁA NR XLVIII/330/98  
RADY MIEJSKIEJ W LIBIĄŻU**

**z dnia 18 czerwca 1998 roku**

**w sprawie zmiany statutu gminy Libiąż.**

Na podstawie art. 18 ust. 2 pkt 1) ustawy z dnia 8 marca 1990 roku o samorządzie terytorialnym (tekst jednolity Dz. U. nr 13 poz. 74 z 1996 roku z późniejszymi zmianami)

Rada Miejska

uchwała

§ 1

dokonać następujących zmian statutu gminy Libiąż uchwalonego uchwałą Nr XVIII/120/96 Rady Miejskiej w Libiążu z dnia 16 lutego 1996 roku, opublikowanego w Dzienniku Urzędowym Województwa Katowickiego nr 15, poz. 104:

**I.** użyte w statucie wyrazy „sekretarz gminy” i „skarbnik gminy” zastępuje się wyrazami: „sekretarz miasta” i „skarbnik gminy”.

**II.** § 18 o trzymuje brzmienie:

1. Burmistrz wykonuje uprawnienia zwierzchnika służbowego w stosunku do pracowników Urzędu oraz kierowników miejskich jednostek organizacyjnych, z wyjątkiem prawa do zatrudniania i zwalniania tych ostatnich.
2. Stosunek pracy z:
  - a) Sekretarzem Miasta,
  - b) Skarbnikiem Miasta,
  - c) Kierownikami Urzędu Stanu Cywilnego, powoływanymi przez Radę, nawiązuje Burmistrz przez wręczenie tym osobom aktu nawiązania stosunku pracy z powołania.
3. Burmistrz zatrudnia w drodze mianowania Kierowników Wydziałów Urzędu i innych jednostek organizacyjnych Urzędu.
4. Burmistrz może zatrudniać w drodze mianowania inne osoby zajmujące samodzielne stanowiska lub osoby podejmujące samodzielne decyzje.
5. Burmistrz wręcza osobom, o których mowa w ust. 4 i 5 akty mianowania.
6. Burmistrz zgodnie z uchwałą Zarządu nawiązuje stosunek pracy z kierownikami miejskich jednostek organizacyjnych na podstawie umowy o pracę bądź powołania, o ile przepis szczególnie tak stanowi. Stosunek pracy z kierownikami miejskich jednostek organizacyjnych może zostać nawiązany także na podstawie mianowania.

**III.** dodaje się § 18A.

Etatowy członek Zarządu nie będący radnym przed przystąpieniem do wykonywania swoich obowiązków składa przed Radą ślubowanie, którego Rota brzmi:

„Ślubuję uroczyście pracować dla dobra i pomyślności gminy Libiąż, działać zawsze zgodnie z prawem oraz z interesem gminy i jej mieszkańców, nie szczerzyć sił dla wykonywania swoich obowiązków.

**IV.** w § 25 skreśla się ust. 3 i dodaje ust. 3, 4, 5 w brzmieniu:

3. Rada może odbywać sesje nadzwyczajne zwoływane przez Przewodniczącego Rady w terminie nie dłuższym niż 7 dni od daty zgłoszenia wniosku.

4. Z wnioskiem o zwołanie sesji nadzwyczajnej może wystąpić Zarząd lub co najmniej 1/4 ustawowego składu Rady.

5. Na sesji nadzwyczajnej Rada rozpatruje tylko sprawy zgłoszone we wniosku, dla których została zwołana.

**V.** do § 29 dodaje się jako ust. 2,3:

2. Rada może uchwalić tajność obrad, jeżeli wymaga tego dobro gminy.

3. W posiedzeniach co do których uchwalono tajność obrad uczestniczą członkowie Zarządu, sekretarz, skarbnik, protokolant oraz za zgodą Rady inne osoby referujące sprawę, bądź udzielające wyjaśnień.

**VI.** § 30 otrzymuje brzmienie:

Sesja Rady odbywa się zasadniczo na jednym posiedzeniu, które nie powinno trwać dłużej niż 7 godzin. Po tym czasie Przewodniczący przerywa sesję i wyznacza termin kolejnego posiedzenia, najpóźniej w ciągu 14 dni. Rada może postanowić o kontynuowaniu posiedzenia ponad 7 godzin.

**VII.** z § 33 ust. 3 skreśla się pkt 10.

**VIII.** w § 35

ust. 2 pkt 5 — skreśla się słowa „i tajnego”;

ust. 2 pkt 7 — dodaje się słowa „lub Komisji”;

ust. 2 pkt 9 otrzymuje brzmienie „tajność obrad”.

dodaje się ust. 5 w brzmieniu:

„Przewodniczący obrad zobowiązany jest ogłosić przerwę na wniosek przewodniczącego Klubu”

**IX.** w § 39

ust. 5 — liczbę 21 zastępuje się liczbą 14 dni,

dodaje się ust. 6 w brzmieniu:

„Zarząd kieruje projekty uchwał do Rady, przez złożenie w biurze Rady”;

oraz ust. 7 w brzmieniu:

„Jeżeli inicjatywa uchwałodawcza nie pochodzi od Zarządu, to Zarząd powinien przygotować projekt uchwały w terminie 30 dni. W uzasadnionych przypadkach Zarząd może nie dotrzymać tego terminu”.

**X.** § 44 statutu otrzymuje brzmienie:

1. Głosowanie na sesjach Rady odbywa się w sposób jawny zwykłą większością głosów chyba, że ustawa stanowi inaczej.

2. Na wniosek Zarządu lub 5 radnych przewodniczący zarządza głosowanie imienne.

Głosowanie imienne odbywa się przez kolejne wywołanie nazwisk radnych i odnotowanie w protokole czy radny oddał głos „za” „przeciw”, czy „wstrzymuje się”.

3. Głosowanie tajne odbywa się w przypadkach wskazanych przez przepisy prawa.

**XI.** w § 48 ust. 2 dodaje się pkt 6:

„pisemne sprawozdanie z prac Zarządu, które powinno zawierać zwięzłe omówienie istoty podejmowanych uchwał i ich uzasadnienie”.

**XII.** w § 49 statutu skreśla się ust. 2.

**XIII.** w § 50 statutu skreśla się ust. 6

**XIV.** § 55 statutu skreśla się

**XV.** § 56 statutu skreśla się

**XVI.** dodaje się § 49 A:

1. Radny reprezentuje wyborców, utrzymuje stałą więź z mieszkańcami oraz ich organizacjami, przyjmuje zgłaszane postulaty i przedstawia je organom gminy do rozpatrzenia.

2. Przedstawiając zgłaszane wnioski radny ma prawo zaprezentować własne stanowisko w sprawie.

3. Radny jest zobowiązany brać udział w pracach rady i jej organów oraz instytucjach samorządowych, do których został wybrany lub desygnowany.

4. Radny nie może być członkiem więcej niż dwóch Komisji stałych Rady.
5. Radny może być przewodniczącym tylko jednej Komisji stałej Rady.
6. Przewodniczący Rady nie może być przewodniczącym Komisji stałej Rady.

**XVII. § 62 otrzymuje brzmienie:**

1. Zarząd działa kolegialnie.
2. Przewodniczącym Zarządu jest Burmistrz.
3. W razie nieobecności Burmistrza zastępuje go upoważniony Zastępca Burmistrza bądź członek Zarządu.
4. Zarząd obraduje na posiedzeniach zwoływanych przez Burmistrza w miarę potrzeby, nie rzadziej jednak niż raz na miesiąc.
5. Burmistrz zobowiązany jest zwołać posiedzenie na wniosek 2 członków Zarządu w terminie 3 dni.

**XVIII. § 63 otrzymuje brzmienie:**

1. Sekretarz Miasta, w uzgodnieniu z Burmistrzem przygotowuje porządek posiedzenia Zarządu.
2. W terminie najpóźniej 2 dni przed posiedzeniem Zarządu Sekretarz Miasta udostępnia każdemu uczestnikowi posiedzenia:
  - a) porządek obrad Zarządu,
  - b) protokoły z poprzednich posiedzeń Zarządu;
  - c) projekty uchwał jakie mają być przedmiotem obrad Zarządu;
  - d) inne materiały niezbędne podczas obrad Zarządu
3. Projekty uchwał Zarządu powinny zawierać:
  - a) uzasadnienie;
  - b) opinię ptrawną;
  - c) rekomendację członka Zarządu;
  - d) opinię Skarbnika Miasta, jeżeli wykonanie rozstrzygnięcia Zarządu może spowodować powstanie zobowiązań finansowych Gminy.

**XIX. w § 64**

- ust. 1 — pkt 4 otrzymuje brzmienie: „protokół przyjmuje się przez głosowanie”;
- ust. 5 — skreśla się

## § 2

Zobowiązuje się Zarząd Miejski do opracowania i wydania jednolitego tekstu statutu gminy Libiąż.

## § 3

Uchwała wchodzi w życie z dniem ogłoszenia.

**PRZEWODNICZĄCY**  
**Rady Miejskiej w Libiążu**

**lek. med. Jacek Nowak**

poz. 252

**UCHWAŁA NR XXXVIII/277/97**  
**RADY MIEJSKIEJ W SIEWIERZU**

**z dnia 16 czerwca 1998 roku.**

**w sprawie zmian w Statucie Gminy Siewierz z dnia 26 stycznia 1996 roku.**

Na podstawie art. 18 ust. 2, pkt. 1 i art. 22, pkt 1 i 2 ustawy z dnia 8 marca 1990 roku o samorządzie terytorialnym (tekst jednolity z 1996 roku Dz. U. Nr 13, poz. 74 z późn. zmianami)

**RADA MIEJSKA W SIEWIERZU**

uchwała:

## § 1

Wprowadzić zmiany w Statucie Gminy zatwierdzonego uchwałą Rady Miejskiej w Siewierzu Nr XVI/116/96 z dnia 26 stycznia 1996 roku, dotycząca wykazu gminnych jednostek organizacyjnych, stanowiących załącznik Nr 4, poprzez wykreślenie z załącznika pkt 6 i 7 oraz skorygowanie wykazu do aktualnej numeracji.

## § 2

Uchwała wchodzi w życie z dniem ogłoszenia w Dzienniku Urzędowym Województwa Katowickiego.

**Przewodniczący:**  
**Rady Miejskiej w Siewierzu**

**inż. Henryk Syrek**

poz. 253

**UCHWAŁA NR XXXVII/224/98**  
**RADY MIEJSKIEJ W WOJKOWICACH**

**z dnia 17 czerwca 1998 r.**

**w sprawie zmian w statucie Gminy Miasta Wojkowice.**

Na podstawie art. 18 ust. 2 pkt 1, art. 22 oraz art. 40 ust. 2 pkt 1 ustawy z dnia 8 marca 1990 r. o samorządzie terytorialnym (t.j. Dz. U. z 1996 r. Nr 13 poz. 74, zmiana Dz. U. 58 poz. 261)

**Rada Miejska uchwała:**

## § 1

W załączniku Nr 3 do Statutu Gminy Miasta Wojkowice wprowadza się następujące zmiany:

- 1. W rozdziale „Zadania powierzone przez kierownika Urzędu Rejonowego”** w punkcie II.1
  - a) po lit. „e” dodaje się punkt oznaczony lit. „e<sub>1</sub>” o następującej treści:
    - e<sub>1</sub>) nakładanie na zgłaszającego rozpoczęcie robót budowlanych obowiązku uzupełnienia brakujących dokumentów oraz wnoszenie sprzeciwu w przypadku ich nieuzupełnienia (art. 30 ust. 1a),
  - b) po lit. „h” dodaje się punkt oznaczony lit. „h<sub>1</sub>” i „h<sub>2</sub>” o następującej treści:
    - h<sub>1</sub>) wydawanie decyzji o odmowie zatwierdzenia projektu budowlanego i udzielenia pozwolenia na budowę jeżeli na terenie, którego dotyczy projekt zagospodarowania działki lub terenu znajduje się obiekt budowlany, w stosunku do którego orzeczono nakaz rozbioru (art. 35 ust. 5),
    - h<sub>2</sub>) uchylanie decyzji o pozwoleniu na budowę w przypadku naruszenia przepisu ust. 1 (art. 36a ust. 2),
  - c) po lit. „o” dodaje się punkt oznaczony lit. o<sub>1</sub> o następującej treści:
    - o<sub>1</sub>) wydawanie decyzji o pozwoleniu na wnoszenie robót budowlanych po wykonaniu obowiązku, o którym mowa w ust. 1 pkt 2 (art. 51 ust. 1a),

2. W punkcie II dodaje się podpunkt „2a” o następującej treści:
- 2a** „Powierzenie nie dotyczy spraw z zakresu nadzoru architektoniczno-budowlanego, w których investorem jest gmina, komunalna osoba prawna lub inny podmiot mienia komunalnego.”
3. W punkcie IV podpunkt 2 i 3 otrzymuje następujące brzmienie:
2. „1. Zadania z ustawy z dnia 1 lutego 1983 r. **Prawo o ruchu drogowym**
- **obowiązujące do 30 czerwca 1999 roku**
- a) wydawanie międzynarodowych praw jazdy (art. 76 ust. 2)
- b) wydawanie uprawnień do kierowania pojazdami, tj. praw jazdy, kart rowerowych, motorowerowych i woźnicy oraz pozwoleń do kierowania tramwajami (art. 79 ust. 1)
- c) przyjmowanie od kierowców zawiadomień i dokonywanie wpisów w prawach jazdy o zmianie miejsca zamieszkania oraz o zagubieniu prawa jazdy i wydawanie wtórników prawa jazdy (art. 80).
2. Zadania z ustawy z 20 czerwca 1997 r. — **Prawo o ruchu drogowym**
- **obowiązujące od 1 stycznia 1998 r.**
- d) dokonywanie na wniosek właściciela rejestracji pojazdów, wydawanie dowodów rejestracyjnych oraz tablic rejestracyjnych (art. 73 ust. 1 i 2)
- e) dokonywanie z urzędu lub na wniosek właściciela czasowej rejestracji pojazdów na okres nie przekraczający 30 dni i wydawanie tymczasowych tablic rejestracyjnych (art. 74 ust. 1—4 z wyjątkiem ust. 2 pkt 2 lit. a)
- f) dokonywanie w dowodach rejestracyjnych lub pozwoleń czasowych odpowiednich zastrzeżeń dotyczących używania pojazdów, w przypadkach gdy używanie pojazdu uzależnione jest od szczególnych warunków określonych przepisami (art. 75)
- g) przyjmowanie od właściciela pojazdu zawiadomień o nabytcu lub zbyciu pojazdu oraz zmianie stanu faktycznego, wymagającej zmiany danych zamieszczonych w dowodzie rejestracyjnym oraz dokonywanie odpowiednich zmian (art. 78 ust. 2 i 3)
- h) wyrejestrowanie pojazdu na wniosek właściciela (art. 79 ust. 1 i 2)
- i) kierowanie pojazdów na dodatkowe badania techniczne, w przypadku uzasadnionego przypuszczenia, że zagrażają one bezpieczeństwu ruchu lub naruszają wymagania ochrony środowiska (art. 81 ust. 8)
- j) wpisywanie do dowodu rejestracyjnego pojazdu, rejestrowanego po raz pierwszy, terminu badania technicznego (art. 82 ust. 1)
- k) kierowanie osób posiadających uprawnienia do kierowania pojazdami, w razie uzasadnionych zastrzeżeń lub w razie cofnięcia czy zatrzymania uprawnień na okres dłuższy niż rok, na egzaminy sprawdzające kwalifikacje (art. 114 pkt. 1 i 2)
- l) kierowanie osób posiadających uprawnienia do kierowania pojazdami na badania lekarskie, w przypadku zastrzeżenia co do stanu ich zdrowia (art. 122 ust. 1 pkt 4)
- l) przyjmowanie od organów Policji oraz stacji kontroli pojazdów zatrzymanych dowodów rejestracyjnych lub pozwoleń czasowych oraz zwracanie zatrzymanych dokumentów (art. 132 ust. 3,4,6)
- m) zatrzymywanie praw jazdy do kierowania pojazdami silnikowymi i pozwoleń do kierowania tramwajami oraz zwracanie zatrzymanych dokumentów (art. 138 ust. 1 i 2, art. 139 ust. 1)

n) cofanie uprawnień do kierowania pojazdami silnikowymi i tramwajami oraz przywracanie cofniętych uprawnień (art. 140 ust. 1—3).

— **obowiązujące od 1 lipca 1999 r.:**

- o) wydawanie międzynarodowych praw jazdy (art. 93 ust. 2)
- p) wydawanie dokumentów stwierdzających uprawnienie do kierowania pojazdem (art. 97 ust. 1)
- r) przyjmowanie od kierowców zawiadomień o zmianie stanu faktycznego wymagającego zmiany danych w dokumencie uprawniającym do kierowania pojazdem lub o jego utracie, dokonywanie odpowiednich wpisów i wydawanie wtórników dokumentów (art. 98),
- s) wydawanie karty pojazdu dla pojazdu sprowadzonego z zagranicy (art. 77 ust. 3)
- s<sub>1</sub>) dokonywanie na wniosek właściciela czasowej rejestracji pojazdu na okres nieprzekraczający 30 dni w celu umożliwienia wywozu pojazdu za granicę i wydawanie tymczasowych tablic rejestracyjnych (art. 74 ust. 2 pkt 2 lit. a).
3. Z zarządzenia Ministra Transportu i Gospodarki Morskiej z dnia 12 października 1995 r. w sprawie zakresu i sposobu przeprowadzania badań technicznych pojazdów oraz wzorów stosowanych przy tym dokumentów (M.P. Nr 63, poz. 695).
- t) wyrażanie zgody na nadawanie i wybijanie numerów na podwoziach (nadwoziach) i silnikach (blokach silników), (§ 4 ust. 9 w związku z § 2 ust. 1 załącznika nr 7 do zarządzenia).
4. W rozdziale „Zadania zlecone wynikające z ustawy o podziale zadań i kompetencji” — skreśla się punkt 2 i 3.

#### § 2

Wykonywanie uchwały powierza się Zarządowi.

#### § 3

Uchwała wchodzi w życie z dniem ogłoszenia.

#### § 4

Uchwała podlega publikacji w Dzienniku Urzędowym Województwa Katowickiego.

**PRZEWODNICZĄCY  
RADY MIEJSKIEJ**

**Andrzej Duda**

poz. 254

**UCHWAŁA NR XLI/359/98  
RADY MIEJSKIEJ BRZESZCZE**

**z dnia 9 czerwca 1998 r.**

**w sprawie uchwalenia Miejscowego Planu Zagospodarowania Przestrzennego fragmentu Sołectwa Przecieszyn**

Na podstawie art. 18 ust. 2 pkt. 5 ustawy o samorządzie terytorialnym z dn. 8 marca 1990 r. (Dz. U. Nr 16 poz. 95) z późniejszymi zmianami i art. 26 ustawy o zagospodarowaniu przestrzennym z dn. 7 lipca 1994 r. (Dz. U. Nr 89 poz. 415) z późniejszymi zmianami, na wniosek Zarządu Gminy, Rada Gminy Brzeszcze uchwała miejscowy plan zagospodarowania przestrzennego fragmentu Sołectwa Przecieszyn.

Obszar opracowania miejscowego planu zagospodarowania przestrzennego obejmuje teren zalewiska G, położony pomiędzy ulicą Wyzwolenia, Młynówką, stawami rybnymi na południu oraz drogą technologiczną na zachodzie. Plan ten opracowany jest w trybie zmiany i stanowi przepis gminny, którego ustalenia zawarto w poniższych rozdziałach:

- I. Przepisy wstępne,
  - II. Ustalenia dotyczące rysunku planu,
  - III. Szczegółowe przeznaczenie terenów oraz linie rozgraniczające tereny o różnych zasadach zagospodarowania,
  - IV. Linie rozgraniczające ulice, place oraz drogi publiczne wraz z urządzeniami pomocniczymi.
  - V. Zasady obsługi w zakresie infrastruktury technicznej oraz linie rozgraniczające tereny tej infrastruktury,
  - VI. Lokalne warunki, zasady i standardy kształtowania zabudowy i zagospodarowania terenu,
  - VII. Tymczasowe sposoby zagospodarowania, urządzania oraz użytkowania terenu,
  - VIII. Ustalenie stawki procentowej dla nieruchomości, których wartość wzrosła w związku z uchwaleniem planu.
  - IX. Przepisy przejściowe i końcowe.
- Integralną częścią planu jest rysunek planu opracowany w skali 1:2000, stanowiący załącznik do Uchwały Rady Miejskiej.

## ROZDZIAŁ I

### Przepisy wstępne

- 1.1. Rozwiązania miejscowego planu zagospodarowania przestrzennego fragmentu Sołectwa Przecieszyn opracowanego w trybie zmiany planu, ustalają zakres możliwości przekształceń terenów i ich struktury funkcjonalno-przestrzennej. Wyraża się on ustaleniami tekstowymi i rysunkiem planu, które określają zakazy, nakazy a także dopuszczalne możliwości zagospodarowania terenów i przekształcania istniejącego zagospodarowania przestrzennego zgodnie z wymogami kształtowania ładu przestrzennego. Ustalenia te opracowano z uwzględnieniem prognozy skutków wpływu ustaleń planu na środowisko przyrodnicze.
- 1.2. Rozwiązania planu, o których mowa w pkt. 1.1, są regulowane ustaleniami stanowiącymi treść niniejszej uchwały oraz rysunkiem planu, który jest jej załącznikiem.
- 1.3. Wszystko czego plan nie ustala jest dozwolone w granicach regulowanych przepisami prawa i wymogami normatywnymi.
- 1.4. Jeżeli w uchwale niniejszej mowa o:
  - a) ustawie — to należy przez to rozumieć Ustawę o zagospodarowaniu przestrzennym z dnia 7 lipca 1994 r. (Dz. U. Nr 89, poz. 415) z późniejszymi zmianami,
  - b) planie — to należy przez to rozumieć miejscowy plan zagospodarowania przestrzennego, którego przepisy ujęte zostały w formie niniejszej uchwały; której integralną częścią jest rysunek planu oraz do którego załączono prognozę skutków wpływu ustaleń planu na środowisko przyrodnicze,
  - c) rysunek planu — to należy przez to rozumieć rysunek sporządzony w skali 1:2000, na zaktualizowanym podkładzie sytuacyjno-wysokościowym z naniesionymi granicami własności, stanowiący załącznik do niniejszej uchwały,
  - d) funkcji dominującej — to należy przez to rozumieć funkcję podstawową, którą przewidziano jako przeważa-

jącą dla danego obszaru ograniczonego liniami rozgraniczającymi,

- e) strefie funkcjonalnej — to należy przez to rozumieć zespół terenów, dla których ustalono taką samą funkcję dominującą, oznaczonych tym samym symbolem literowym. Strefy te określono w Rozdziale III w ustaleniach dotyczących przeznaczenia terenów,
  - f) terenie — to należy przez to rozumieć obszar wyznaczony liniami rozgraniczającymi, dla którego ustalono określoną funkcję dominującą,
  - g) liniach rozgraniczających — to należy przez to rozumieć linie rozgraniczające tereny o różnych funkcjach lub zasadach zagospodarowania,
  - h) nakaz, zakaz — to należy przez to rozumieć wyrażenie konieczności respektowania danego ustalenia planu z wyjątkiem odstępstw wyrażonych dopuszczeniem innych możliwości,
  - i) dopuszcza się — to należy przez to rozumieć wyrażenie możliwości odstępstw od ustaleń podstawowych w podanym zakresie uzasadnionych np. warunkami ekonomicznymi, funkcjonalnymi lub ekologicznymi, bądź tymczasowym sposobem użytkowania.
  - j) tymczasowe obiekty budowlane — to należy przez to rozumieć obiekty budowlane przeznaczone do czasowego użytkowania w okresie krótszym od jego trwałości technicznej, przewidziane do rozbiórki lub przeniesienia w inne miejsce na podstawie Art. 3 pkt 5 Ustawy Prawo Budowlane (Dz. U. Nr 89, poz. 414) z późniejszymi zmianami.
- 1.5. W planie nie zmienia się bezpośrednio istniejącego stanu własności, użytkowania i zagospodarowania terenu. W zakresie funkcji regulacyjnej plan, ustala jedynie możliwości działania powodujące zmianę stanu istniejącego w zakresie objętych Uchwałą Rady Miejskiej w Brzeszczach Nr XXXV/257/97 z dnia 23 września 1997 r.
- 1.6. Dla wszystkich terenów znajdujących się w granicach opracowania planu ustala się nakaz zapewnienia nadzoru archeologicznego w trakcie prac realizacyjnych.

## ROZDZIAŁ II

### Ustalenia dotyczące rysunku planu

- 2.1. Rysunek planu opracowany w skali 1:2000 na podkładzie geodezyjnym sytuacyjno-wysokościowym zawiera aktualne podziały własnościowe terenów.
- 2.2. Istniejący stan zagospodarowania i użytkowania terenów oraz obiektów wyrażony oznaczeniami na podkładzie geodezyjnym rysunku nie jest treścią ustaleń planu lecz informacją o tym stanie.
- 2.3. Legenda rysunku planu stanowi informację o oznaczeniach, które mają charakter obowiązujących ustaleń.
- 2.4. Granica opracowania planu stanowi równocześnie granicę strefy funkcjonalnej.

## ROZDZIAŁ III

### Szczegółowe przeznaczenie terenów oraz linie rozgraniczające tereny o różnych zasadach zagospodarowania

- 3.1. Szczegółowe przeznaczenie terenów objętych planem określają strefy funkcjonalne:

- a) Strefa składowiska odpadów poprodukcyjnych — **SOP** — docelowo przeznaczonym pod przesadzoną lokalizację składowiska „G” i późniejszą rekultywację.
  - b) Strefa zieleni niskiej — **RZ** — docelowo przeznaczona pod rekultywację.
  - c) Strefa infrastruktury komunalnej — **IK** — przeznaczona dla urządzeń i obiektów komunikacji i infrastruktury technicznej uzbrojenia terenu. Teren znajdujący się w tej strefie przeznaczony jest do realizacji celów publicznych. Na rysunku oznaczono go symbolem:  
**Z1/2** — droga zbiorcza, jednojezdniowa o dwóch pasach ruchu,
- 3.2. Dla terenów, na których dopuszcza się tymczasową eksploatację kruszywa (zgodnie z ustaleniami Rozdziału VII), wprowadzono dodatkowe oznaczenie (e).

#### ROZDZIAŁ IV

##### Linie rozgraniczające ulice, place oraz drogi publiczne wraz z urządzeniami pomocniczymi

- 4.1. Drogi publiczne wraz z urządzeniami pomocniczymi oraz sieciami uzbrojenia terenu wydzielone są liniami rozgraniczającymi i tworzą strefę funkcjonalną (**IK**).
- 4.2. Drogi i ulice oznaczono wg „Wytycznych Projektowania Ulic”, opracowanych w Biurze Planowania Rozwoju Warszawy. Generalna Dyrekcja Dróg Publicznych, Warszawa 1992 r.[24]:  
**Z1/2** — droga zbiorcza, jednojezdniowa o dwóch pasach ruchu.

#### ROZDZIAŁ V

##### Zasady obsługi w zakresie infrastruktury technicznej oraz linie rozgraniczające tereny tej infrastruktury

- 5.1. Obszar strefy (**IK**), (ustanowiony jako teren publiczny), przeznaczony jest dla urządzeń i obiektów komunikacji i infrastruktury technicznej uzbrojenia terenu.
- 5.2. Zasady trasowania wszelkich sieci uzbrojenia terenu określają poniższe ustalenia:  
**Nakazy:**
  - nakaz trasowania nowych sieci równoległe i w określonym porządku wynikającym z odpowiednich normatywów [25], w liniach rozgraniczających drogi przy maksymalnej oszczędności terenu.
  - nakaz wymiany i nowego trasowania istniejących odcinków tranzytowych sieci zgodnie z ustaleniami jak dla trasowania nowych sieci.
  - ze względu na dopuszczalną tymczasową eksploatację kruszywa ustala się nakaz przełożenia istniejącego wodociągu zgodnie z ustaleniami dotyczącymi trasowania nowych sieci oraz po uzgodnieniu z dysponentem linii.**Zakazy:**
  - zakaz trasowania nowych sieci poza liniami rozgraniczającymi drogi.**Dopuszczenia:**
  - w przypadkach uzasadnionych ukształtowaniem terenu dopuszcza się możliwość trasowania odcinków sieci kanalizacji sanitarnej i deszczowej po terenach innych stref (poza strefą **IK**), w sposób nie kolidujący z ustaleniami planu i za zgodą właściciela terenu.

#### ROZDZIAŁ VI

##### Lokalne warunki, zasady i standardy kształtowania zabudowy i urządzenia terenu.

- 6.1. W obszarze opracowania planu nie występują obiekty i obszary, podlegające ochronie konserwatorskiej tj. wpisane do katalogu zabytków Urzędu Wojewódzkiego w Katowicach
- 6.2. Na terenach położonych w granicach opracowania planu brak jest również pomników przyrody (zgodnie z ustaleniami aktualizacji planu ogólnego i z inwentaryzacją urbanistyczną i przyrodniczą przeprowadzoną w grudniu 1997 r.),
- 6.3. Określa się następujące lokalne warunki, zasady i standardy kształtowania zabudowy i zagospodarowania terenu, dla następujących stref funkcjonalnych:

##### a) Strefa składowiska odpadów poprodukcyjnych **SOP**, dla której ustala się:

###### Nakazy:

- nakaz składowania odpadów poprodukcyjnych pochodzenia górniczego,
- nakaz utrzymania naturalnego przebiegu potoków Wrotnówka i Młynkówka oraz stanu czystości wód.
- nakaz bieżącego zabezpieczenia przed możliwością pylenia i samozapłonu składowiska,
- nakaz przeprowadzenia rekultywacji i zadrzewienia terenu po zakończeniu składowania odpadów poprodukcyjnych.

###### Zakazy:

- zakaz przekraczania rzędnej wysokości składowania powyżej 260 m np.p.m.
- zakaz wznoszenia trwałych obiektów budowlanych z wyjątkiem sieci i obiektów obsługi kanalizacji sanitarnej i deszczowej w przypadkach uzasadnionych ukształtowaniem terenu i nie kolidujących z zielenią wysoką.

###### Dopuszczenia:

- dla terenu oznaczonego na rysunku planu symbolem **SOP(e)** dopuszcza się tymczasowe użytkowanie terenu zgodnie z ustaleniami zawartymi w Rozdziale VII.

##### b) Strefa zieleni niskiej **RZ**, dla której ustala się:

###### Nakazy:

- utrzymania naturalnego przebiegu potoków Wrotnówka i Młynówka, przy zachowaniu ich czystości,
- w przypadku przeprowadzenia eksploatacji powierzchniowej — przeprowadzenia rekultywacji terenu.

###### Zakazy:

- zakaz wznoszenia trwałych obiektów budowlanych z wyjątkiem sieci i obiektów obsługi kanalizacji sanitarnej i deszczowej w przypadkach uzasadnionych ukształtowaniem terenu i nie kolidujących z funkcją strefy zieleni wysokiej.

###### Dopuszczenie:

- dla terenu oznaczonego na rysunku planu symbolem **RZ(e)** dopuszcza się tymczasowe użytkowanie terenu zgodnie z ustaleniami zawartymi w Rozdziale VII.
- w przypadku niewykorzystania powyższego dopuszczenia istnieje możliwość rekultywacji mającej na celu podniesienie walorów środowiskowych i użytkowych terenu oraz wykorzystanie go dla celów rolniczych.



c) **Strefa infrastruktury komunalnej IK**, przeznaczona dla urządzeń i obiektów komunikacji i infrastruktury technicznej uzbrojenia terenu, dla której ustalenia zawarto w Rozdziale V. Dla terenu oznaczonego na rysunku planu symbolem **Z1/2(e)** dopuszcza się tymczasową eksploatację powierzchniową kruszywa zgodnie z ustaleniami zawartymi w Rozdziale VIII.

## ROZDZIAŁ VII

### Tymczasowe sposoby zagospodarowania, urządzania oraz użytkowania terenu.

- 7.1. Obszary, dla których wprowadzono dodatkowe oznaczenie (e), (zagospodarowane docelowo zgodnie z ustaloną dla nich funkcją dominującą), mogą być tymczasowo użytkowane jako tereny eksploatacji kruszywa. Są to obszary oznaczone na rysunku planu symbolami: **1.RZ(e)**, **2.SOP(e)** oraz **Z1/2(e)**.
- 7.2. Eksploatacja kruszywa winna być realizowana zgodnie z wymogami określonymi w koncesji oraz z uwzględnieniem ustaleń niniejszej uchwały.
- 7.3. Po przeprowadzeniu eksploatacji kruszywa ustala się wymóg zrekultywowania terenu, co najmniej w obszarze jaki był poddany eksploatacji.
- 7.4. Dopuszcza się możliwość wznoszenia tymczasowych obiektów budowlanych związanych bezpośrednio z eksploatacją powierzchniową kruszywa.

## ROZDZIAŁ VIII

Ustalenie stawki procentowej dla nieruchomości, których wartość wzrosła w związku z uchwaleniem planu.

- 8.1. Na podstawie Art. 10 ust. 3 ustawy, ustala się, że dla miejscowego planu zagospodarowania przestrzennego fragmentu Sołectwa Przecieszyn procentową stawkę = 0%, zakładając że w związku z uchwaleniem planu nie wystąpi wzrost wartości nieruchomości, o których mowa w Art. 36. ust. 3. ustawy.


## ROZDZIAŁ IX

### Przepisy przejściowe końcowe.

- 9.1. W obszarze opracowania planu tracą moc ustalenia „Aktualizacji miejscowego planu ogólnego zagospodarowania przestrzennego miasta i Gminy Brzeszcze” (Uchwałą Nr X/69/91 Rady Miejskiej w Brzeszczach z dnia 28 czerwca 1991 r. opublikowanej w Dzienniku Urzędowym Woj. Katowickiego Nr 1 z dn. 21 stycznia 1992 r.), ze zmianami dotyczącymi obszaru opracowania niniejszego planu, zawartymi w opracowaniu pod nazwą „Zmiany miejscowego planu ogólnego zagospodarowania przestrzennego miasta i gminy Brzeszcze (Uchwała Nr XXXIX/245/93 Rady Miejskiej w Brzeszczach z dn. 13 grudnia 1993 r., opublikowana w Dzienniku Urzędowym Nr 13, z dnia 10 listopada 1994 r.).
- 9.2. Uchwała opodlega opublikowaniu w Dzienniku Urzędowym Województwa Katowickiego i ogłoszeniu na tablicy ogłoszeń w Urzędzie Gminy Brzeszcze. Informacja o uchwaleniu planu zostanie ogłoszona także w prasie lokalnej.
- 9.3. Wykonanie uchwały powierza się Zarządowi Gminy Brzeszcze.
- 9.4. Uchwała wchodzi w życie po upływie 14 dni od daty jej ogłoszenia w Dzienniku Urzędowym Województwa Katowickiego.

**PRZEWODNICZĄCY**  
**Rady Miejskiej w Brzeszczach**

**mgr Józef Stolarczyk**

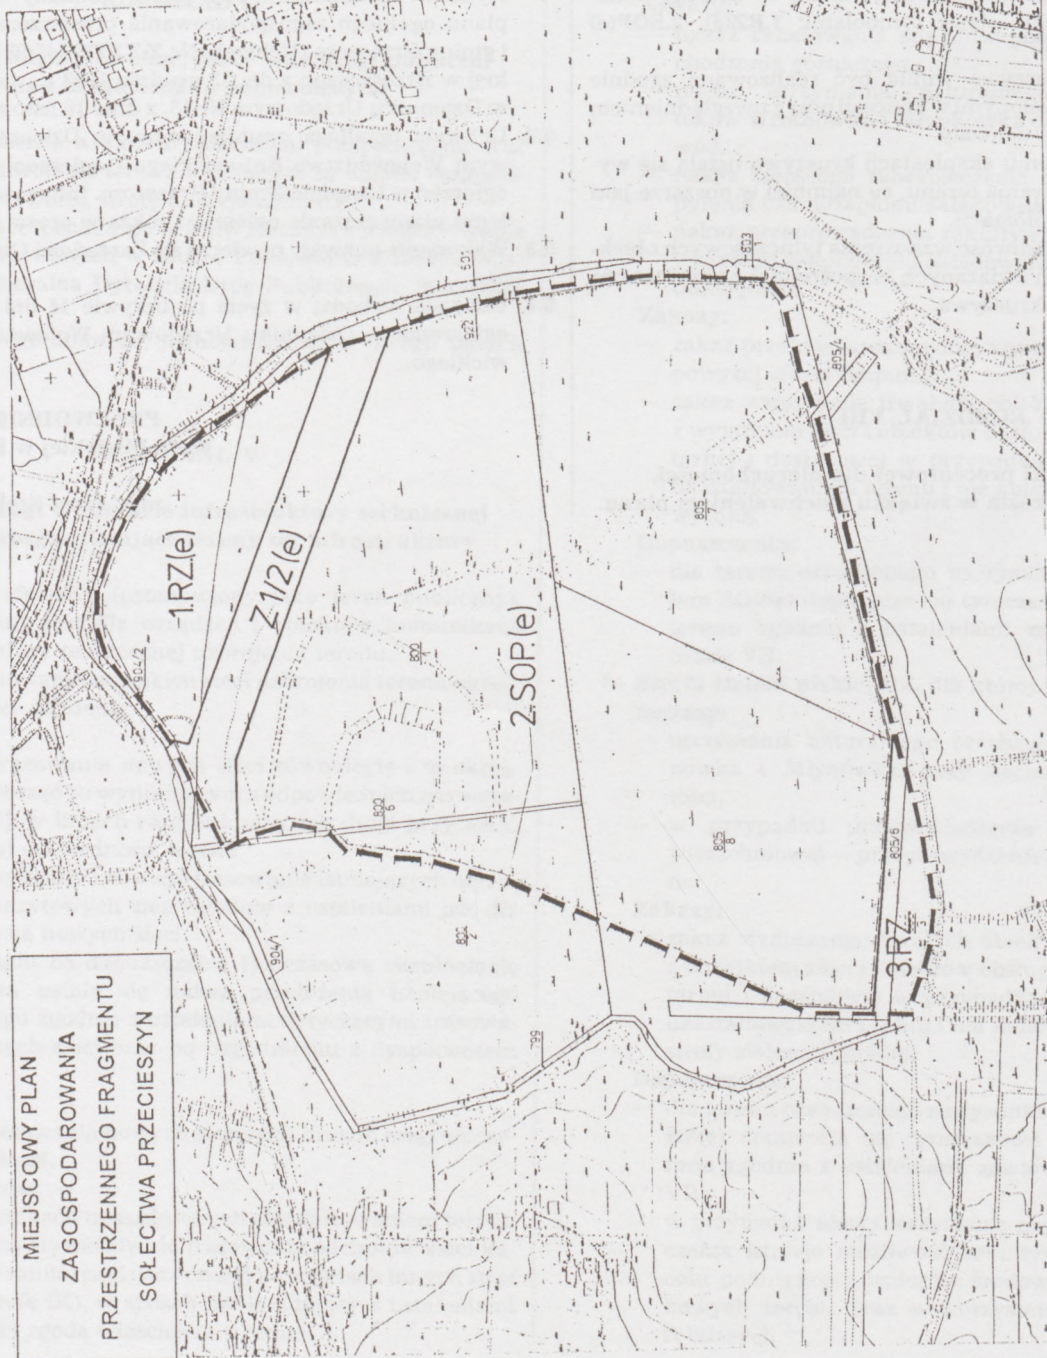

**MIEJSCOWY PLAN  
ZAGOSPODAROWANIA  
PRZESTRZENNEGO FRAGMENTU  
SOŁECTWA PRZECIESZYN**






















poz. 255

**UCHWAŁA NR LII/359/98  
RADY GMINY MIEDŹNA**

z dnia 18 czerwca 1998 r.

**w sprawie zmiany obwodów szkolnych w Woli.**

Na podstawie art. 18 ust. 2 pkt. 15 ustawy z dnia 8.03.1990 r. (tekst jednolity — Dz. U. Nr 13 poz. 74 z 1996 r. z późniejszymi zmianami) oraz art. 17 ust. 4 ustawy z dnia 7.09.1991 r. o systemie oświaty (tekst jednolity — Dz. U. Nr 67 poz. 329 i nr 106 poz. 496 z 1996 r.)

**Rada Gminy postanawia**

## § 1

Dokonać zmiany obwodu Szkoły Podstawowej nr 1 im. Bronisława Malinowskiego i Szkoły Podstawowej nr 2 w Woli w ten sposób, że: obwód Szkoły Podstawowej nr 1 im. Bronisława Malinowskiego obejmował będzie dzieci z ulicy Górniczej 1—25, blok nr 27 i 36—47 oraz Wolę wieś od ulicy Pszczyńskiej 13, natomiast obwód Szkoły Podstawowej nr 2 w Woli obejmował będzie ulicę Pszczyńską 1—12, ulicę Górniczą 26 i bloki 28—35, całe osiedle Wola II, osiedle Pod Sosnami.

## § 2

Wykonanie uchwały powierzyć Zarządowi Gminy.

## § 3

Uchwała wchodzi w życie z dniem ogłoszenia z mocą obowiązującą od dnia 1.09.1998 r.

## § 4

Uchwała podlega ogłoszeniu w Dzienniku Urzędowym Województwa Katowickiego.

**Przewodniczący  
Rady Gminy****mgr inż. Alojzy Wojciech**

poz. 256

**UCHWAŁA NR XL/284/98  
RADY GMINY W PSARACH**

z dnia 19 czerwca 1998 r.

**w sprawie uchwalenia zmiany miejscowego planu zagospodarowania przestrzennego gminy Psary dla terenów położonych w sołectwach: Sarnów, Gródków, Malinowice, Psary, Brzękowice, Dąbie, Góra Siewierska, Strzyżowice**

Na podstawie art. 18 ust. 2 pkt 5 i art. 40 ust. 1 ustawy z dnia 8 marca 1990 r. o samorządzie terytorialnym (tekst jednolity Dz. U. z roku 1996 nr 13, poz. 74, wraz z późniejszymi zmianami), w związku z art. 26 ustawy z dnia 7 lipca 1994 r. o zagospo-

darowaniu przestrzennym (Dz. U. z roku 1994 Nr 89, poz. 415, wraz z późniejszymi zmianami)

**RADA GMINY W PSARACH****uchwała:**

zmianę miejscowego planu zagospodarowania przestrzennego gminy Psary zatwierdzonego uchwałą Rady Gminy w Psarach Nr XVIII/117/91 z dnia 30 grudnia 1991 r. wraz z późniejszą zmianą zatwierdzoną uchwałą Rady Gminy w Psarach Nr XXXIX/217/93 z dnia 15 listopada 1993 r. zwana dalej zmianą planu.

**ROZDZIAŁ I****Przepisy ogólne**

## § 1

**Zmiana planu obejmuje tereny położone:**

- 1) w sołectwie Sarnów przy ul. Granicznej, część działki nr 363/4 k. m. 5, załącznik nr 1,
- 2) w sołectwie Strzyżowice przy ul. Belna, część działek nrnr 36, 37, 38, 39, 40, 41, 42, 43 k. m. 1 (obręb Malinowice), załącznik nr 2,
- 3) w sołectwie Gródków przy ul. Zwycięstwa, część działki nr 1045 k. m. 3, załącznik nr 3,
- 4) w sołectwie Brzękowice, część działek nrnr 297 i 298 k. m. 4, załącznik nr 4,
- 5) w sołectwie Dąbie, działka nr 1405/1 k. m. 7, załącznik nr 5,
- 6) w sołectwie Sarnów, działki nrnr 506/12 i 506/14 k. m. 4, załącznik nr 6,
- 7) w sołectwie Malinowice, działki nrnr 401/5 i 402/1 k. m. 4, załącznik nr 7,
- 8) w sołectwie Malinowice, część działki nr 951 k. m. 6, załącznik nr 8,
- 9) w sołectwie Góra Siewierska przy ul. Kościuszki, działka nr 55/2 k. m. 1, załącznik nr 9,
- 10) w sołectwie Psary przy ul. Malinowickiej, działka nr 2367/21 k. m. 8, załącznik nr 10.

## § 2

1. Integralną częścią zmiany planu jest dziesięć rysunków zmiany planu na mapach zasadniczych w skali 1:1000 i 1:2000, stanowiących załączniki nr 1÷nr 10 do niniejszej uchwały.
2. Rysunek zmiany planu obowiązuje w zakresie określonym niniejszą uchwałą.
3. W rysunku zmiany planu obowiązują następujące ustalenia wyrażone graficznie:
  - 1) granice terenu objętego zmianą planu,
  - 2) linie rozgraniczające tereny o różnym przeznaczeniu,
  - 3) nieprzekraczalne linie zabudowy,
  - 4) przeznaczenie terenów określone symbolami literowymi, dla których zakres ustaleń zawiera niniejsza uchwała.

## § 3

**Przedmiotem ustaleń zmiany planu jest:**

- 1) Teren zabudowy mieszkaniowej jednorodzinnej o pow. 0,263 ha oznaczony symbolem M — rysunek zmiany planu nr 1 w skali 1:1000,
- 2) Teren zabudowy mieszkaniowej jednorodzinnej o pow. 1,60 ha oznaczony symbolem M — rysunek zmiany planu nr 2 w skali 1:2000,

- 3) Teren zabudowy mieszkaniowej jednorodzinnej o pow. 2,40 ha oznaczony symbolem M — rysunek zmiany planu nr 3 w skali 1:1000,
- 4) Teren zabudowy mieszkaniowej jednorodzinnej o pow. 0,559 ha oznaczony symbolem M — rysunek zmiany planu nr 4 w skali 1:2000,
- 5) Teren zabudowy mieszkaniowej jednorodzinnej o pow. 0,3824 ha oznaczony symbolem M oraz teren składów o pow. 0,532 ha oznaczony symbolem U — rysunek zmiany planu nr 5 w skali 1:1000,
- 6) Teren usług komercyjnych o pow. 0,51 ha oznaczony symbolem U oraz teren zieleni izolacyjnej o pow. 0,3056 ha oznaczony symbolem Z — rysunek zmiany planu w nr 6 w skali 1:2000,
- 7) Teren zabudowy mieszkaniowej jednorodzinnej o pow. 0,19 ha oznaczony symbolem M — rysunek zmiany planu nr 7 w skali 1:2000,
- 8) Teren zabudowy mieszkaniowej jednorodzinnej o pow. 0,09 ha oznaczony symbolem M — rysunek zmiany planu nr 8 w skali 1:2000,
- 9) Teren zabudowy mieszkaniowej jednorodzinnej o pow. 0,1674 ha oznaczony symbolem M — rysunek zmiany planu nr 9 w skali 1:2000,
- 10) Teren zabudowy mieszkaniowej jednorodzinnej o pow. 0,1874 ha oznaczony symbolem M — rysunek zmiany planu nr 10 w skali 1:2000.

## § 4

Plekcioć w przepisach niniejszej uchwały jest mowa o:

- 1) uchwale — należy przez to rozumieć niniejszą Uchwałę Rady Gminy w Psarach,
- 2) zmianie planu — należy przez to rozumieć ustalenia zawarte w rozdziale II § 5 do § 15,
- 3) rysunkach zmiany planu — należy przez to rozumieć rysunki zmiany planu wymienione w § 2 i § 3,
- 4) odrębnych przepisach — należy przez to rozumieć obowiązujące przepisy ustaw wraz z aktami wykonawczymi,
- 5) zabudowie uzupełniającej — należy przez to rozumieć budynki gospodarcze i garażowe.

## ROZDZIAŁ II

### Ustalenia dotyczące przeznaczenia i zasad zagospodarowania terenów

## § 5

1. Teren, o którym mowa w § 3 pkt 1 przeznaczają się pod zabudowę mieszkaniową, wolnostojącą.
2. Ustala się następujące zasady zagospodarowania:
  - 1) wysokość budynków mieszkalnych do dwóch kondygnacji z użytkowym poddaszem, dachy o nachyleniu połaci 30°—40°,
  - 2) realizację zabudowy uzupełniającej o wysokości do półtorej kondygnacji,
  - 3) dopuszcza się wprowadzenia funkcji usługowej nieuciążliwej lub o zasięgu uciążliwości nie przekraczającej granic własności,
  - 4) nieprzekraczalną linię zabudowy ustala się w odległości 10 m od południowej granicy działki,
  - 5) zasilanie w niezbędne media (woda, energia elektryczna, gaz) z istniejących sieci zlokalizowanych w zbiegu ul. Jedności i ul. Granicznej,

- 6) ogrzewanie obiektów z kotłowni opalanej czynnikiem energetycznym nie powodującym emisji substancji szkodliwych dla środowiska,
- 7) do czasu realizacji gminnej sieci kanalizacyjnej dopuszcza się indywidualne urządzenia do gromadzenia ścieków sanitarnych z zapewnieniem ich usuwania i oczyszczania, stosownie do odrębnych przepisów,
- 8) wszystkie prace ziemne winny być prowadzone pod nadzorem archeologicznym,
- 9) w przypadku dokonywania podziału geodezyjnego, obowiązuje wielkość działek nie mniejsza niż 1000 m<sup>2</sup>.

## § 6

1. Teren, o którym mowa w § 3 pkt 2 przeznaczają się pod zabudowę mieszkaniową, wolnostojącą.
2. Ustala się następujące zasady zagospodarowania:
  - 1) istniejąca zabudowa mieszkaniowa i gospodarca może podlegać wymianie, rozbudowie i przebudowie oraz zmianie sposobu użytkowania budynków,
  - 2) wolne tereny przeznaczają się pod zabudowę mieszkaniową jednorodzinną o wysokości do dwóch kondygnacji z użytkowym poddaszem, dachy o nachyleniu połaci 30°—40° z kalenicą zorientowaną w kierunku południowym,
  - 3) dopuszcza się realizację zabudowy uzupełniającej o wysokości do półtorej kondygnacji,
  - 4) dopuszcza się wprowadzenie funkcji usługowej nieuciążliwej lub o zasięgu uciążliwości nie przekraczającym granic własności,
  - 5) nieprzekraczalną linię zabudowy ustala się w odległości 12 m od południowej granicy działek oraz w odległości 60 m od zewnętrznej krawędzi jezdni ul. Belna,
  - 6) zasilanie w niezbędne media (woda, energia elektryczna, gaz) z istniejących sieci zlokalizowanych w ul. Belna,
  - 7) ogrzewanie obiektów z kotłowni opalanej czynnikiem energetycznym nie powodującym emisji substancji szkodliwych dla środowiska,
  - 8) do czasu realizacji gminnej sieci kanalizacyjnej dopuszcza się indywidualne urządzenia do gromadzenia ścieków sanitarnych z zapewnieniem ich usuwania i oczyszczania, stosownie do odrębnych przepisów,
  - 9) wszystkie prace ziemne winny być prowadzone pod nadzorem archeologicznym,
  - 10) w przypadku dokonywania podziału geodezyjnego obowiązuje wielkość działek nie mniejsza niż 1000 m<sup>2</sup>.

## § 7

1. Teren, o którym mowa w § 3 pkt 3 przeznaczają się pod zabudowę mieszkaniową, wolnostojącą.
2. Ustala się następujące zasady zagospodarowania:
  - 1) wysokość budynków mieszkalnych do dwóch kondygnacji z użytkowym poddaszem, dachy o nachyleniu połaci 30°—40°,
  - 2) realizację zabudowy uzupełniającej o wysokości do półtorej kondygnacji,
  - 3) dopuszcza się wprowadzenie usług komercyjnych o zasięgu uciążliwości nie przekraczającym granic własności,
  - 4) dopuszcza się lokalizację urządzeń sportu i rekreacji,
  - 5) nieprzekraczalną linię zabudowy ustala się w odległości:
    - a) 15 m od zewnętrznej krawędzi jezdni ul. Zwycięstwa,
    - b) 10 m od krawędzi jezdni ul. Leśnej,
  - 6) zasilanie w niezbędne media (woda, energia elektryczna, gaz) z istniejących sieci zlokalizowanych w ul. Zwycięstwa,

- 7) ogrzewanie obiektów z kotłowni opalanej czynnikiem energetycznym nie powodującym emisji substancji szkodliwych dla środowiska,
- 8) do czasu realizacji gminnej sieci kanalizacyjnej dopuszcza się indywidualne urządzenia do gromadzenia ścieków sanitarnych z zapewnieniem ich usuwania i oczyszczania, stosownie do odrębnych przepisów,
- 9) wszystkie prace ziemne winny być prowadzone pod nadzorem archeologicznym,
- 10) w przypadku dokonywania podziału geodezyjnego, obowiązuje wielkość działek nie mniejsza niż 1000 m<sup>2</sup>.

## § 8

1. Teren, o którym mowa w § 3 pkt 4 przeznaczają się pod budowę mieszkaniową, wolnostojącą.
2. Ustala się następujące zasady zagospodarowania:
  - 1) istniejąca zabudowa mieszkaniowa może podlegać wymianie, rozbudowie i przebudowie,
  - 2) wolne tereny przeznaczają się pod realizację urządzeń rekreacyjnych,
  - 3) dopuszcza się realizację zabudowy uzupełniającej o wysokości do półtorej kondygnacji,
  - 4) nieprzekraczalną linię zabudowy ustala się w odległości 12 m od zewnętrznej krawędzi jezdni ul. Gołąsza Dolna,
  - 5) zasilanie w niezbędne media (woda, energia elektryczna, gaz) z istniejących sieci zlokalizowanych w ul. Gołąsza Dolna,
  - 6) ogrzewanie obiektów z kotłowni opalanej czynnikiem energetycznym nie powodującym emisji substancji szkodliwych dla środowiska,
  - 7) do czasu realizacji gminnej sieci kanalizacyjnej dopuszcza się indywidualne urządzenia do gromadzenia ścieków sanitarnych z zapewnieniem ich usuwania i oczyszczania, stosownie do odrębnych przepisów,
  - 8) wszystkie prace ziemne winny być prowadzone pod nadzorem archeologicznym.

## § 9

1. Teren, o którym mowa w § 3 pkt 5 przeznaczają się pod:
  - 1) budowę mieszkaniową wolnostojącą (symbol zmiany planu M),
  - 2) składy i magazyny (symbol zmiany planu S).
2. Na terenie, o którym mowa w ust. 1 pkt 1 ustala się następujące zasady zagospodarowania:
  - 1) utrzymanie istniejącej zabudowy zakładu produkcyjnego z możliwością modernizacji, pod warunkiem zachowania obecnych gabarytów,
  - 2) dopuszcza się zmianę profilu działalności bądź technologii, pod warunkiem uwzględnienia ich wpływu na tereny otaczające i środowisko przyrodnicze,
  - 3) wolne tereny przeznaczają się pod budowę mieszkaniową jednorodzinną o wysokości do dwóch kondygnacji z użytkowym poddaszem, dachy o nachyleniu połąci 30°—40°,
  - 4) nieprzekraczalną linię zabudowy ustala się w odległości 15 m od zewnętrznej krawędzi jezdni ul. Dąbie Chrobakowe,
  - 5) zasilanie w niezbędne media (woda, energia elektryczna, gaz) z istniejących sieci zlokalizowanych w ul. Dąbie Chrobakowe,
  - 6) ogrzewanie obiektów z kotłowni opalanej czynnikiem energetycznym nie powodującym emisji substancji szkodliwych dla środowiska,

- 7) do czasu realizacji gminnej sieci kanalizacyjnej dopuszcza się indywidualne urządzenia do gromadzenia ścieków sanitarnych z zapewnieniem ich usuwania i oczyszczania, stosownie do odrębnych przepisów,
  - 8) wszelkie prace ziemne winny być prowadzone pod nadzorem archeologicznym.
3. Na terenie, o którym mowa w ust. 1 pkt 2 ustala się następujące zasady zagospodarowania:
    - 1) wysokość budynków do dwóch kondygnacji,
    - 2) realizację zabudowy uzupełniającej o wysokości do półtora kondygnacji,
    - 3) dopuszcza się realizację sieci uzbrojenia terenu,
    - 4) wszelkie prace ziemne winny być prowadzone pod nadzorem archeologicznym.

## § 10

1. Teren, o którym mowa w § 3 pkt 6 przeznaczają się pod:
  - 1) usługi komercyjne (symbol zmiany planu U),
  - 2) zielen izolacyjną (symbol zmiany planu Z).
2. Na terenie, o którym mowa w ust. 1 pkt 1 ustala się następujące zasady zagospodarowania:
  - 1) wysokość budynków do dwóch kondygnacji z użytkowym poddaszem,
  - 2) zasięg uciążliwości nie przekracza granic własności,
  - 3) dopuszcza się wprowadzenie do obiektów usługowych funkcji mieszkaniowej,
  - 4) realizację parkingów do obsługi obszaru,
  - 5) realizację wjazdu i wyjazdu od ul. Jasnej,
  - 6) nieprzekraczalne linie zabudowy ustala się w odległości:
    - a) 40 m od zewnętrznej krawędzi jezdni drogi krajowej Nr 1,
    - b) 15 m od zewnętrznej krawędzi jezdni ul. Jasnej,
  - 7) zasilanie w niezbędne media (woda, energia elektryczna, gaz) z istniejących sieci zlokalizowanych w ul. Jasnej,
  - 8) ogrzewanie obiektów z kotłowni opalanej czynnikiem energetycznym nie powodującym emisji substancji szkodliwych dla środowiska,
  - 9) do czasu realizacji gminnej sieci kanalizacyjnej dopuszcza się indywidualne urządzenia do gromadzenia ścieków sanitarnych z zapewnieniem ich usuwania i oczyszczania, stosownie do odrębnych przepisów,
  - 10) wszystkie prace ziemne winny być prowadzone pod nadzorem archeologicznym.
3. Na terenie, o którym mowa w ust. 1 pkt 2 ustala się następujące zasady zagospodarowania:
  - 1) obowiązuje zakaz wnoszenia obiektów kubaturowych,
  - 2) realizacja zieleni izolacyjnej wysokiej i niskiej.

## § 11

1. Teren, o którym mowa w § 3 pkt 7 przeznaczają się pod budowę mieszkaniową, wolnostojącą.
2. Ustala się następujące zasady zagospodarowania:
  - 1) wysokość budynków mieszkalnych do dwóch kondygnacji z użytkowym poddaszem, dachy o nachyleniu połąci 30°—40°, z kalenicą zorientowaną prostopadłe do ul. Wiejskiej,
  - 2) dopuszcza się realizację zabudowy uzupełniającej o wysokości do półtorej kondygnacji,
  - 3) dopuszcza się wprowadzenia funkcji usługowej nieuciążliwej lub o zasięgu uciążliwości nie przekraczającej granic własności,
  - 4) nieprzekraczalną linię zabudowy ustala się w odległości 10 m od zewnętrznej krawędzi jezdni ul. Wiejskiej,

- 5) zasilanie w energię elektryczną i gaz z sieci zlokalizowanych w ul. Wiejskiej oraz wodę z sieci w ul. Brzozowej,
- 6) ogrzewanie obiektów z kotłowni opalanej czynnikiem energetycznym nie powodującym emisji substancji szkodliwych dla środowiska,
- 7) do czasu realizacji sieci kanalizacyjnej dopuszcza się indywidualne urządzenia do gromadzenia ścieków sanitarnych z zapewnieniem ich usuwania i oczyszczania, stosownie do odrębnych przepisów,
- 8) wszystkie prace ziemne winny być prowadzone pod nadzorem archeologicznym,
- 9) w przypadku dokonywania podziału geodezyjnego obowiązuje wielkość działek nie mniejsza niż 1000 m<sup>2</sup>.

## § 12

1. Teren, o którym mowa w § 3 pkt 8 przeznaczają się pod zabudowę mieszkaniową, wolnostojącą.
2. Ustala się następujące zasady zagospodarowania:
  - 1) wysokość budynku mieszkalnego do dwóch kondygnacji z użytkowym poddaszem, dachy o nachyleniu połąci 30°—40°,
  - 2) dopuszcza się realizację zabudowy uzupełniającej o wysokości do półtorej kondygnacji,
  - 3) nieprzekraczalną linię zabudowy ustala się w odległości 15 m od północnej granicy działki,
  - 4) zasilanie w niezbędne media (woda, energia elektryczna, gaz) z istniejących sieci zlokalizowanych w ul. Szkolnej,
  - 5) ogrzewanie obiektów z kotłowni opalanej czynnikiem energetycznym nie powodującym emisji substancji szkodliwych dla środowiska,
  - 6) do czasu realizacji gminnej sieci kanalizacyjnej dopuszcza się indywidualne urządzenia do gromadzenia ścieków sanitarnych z zapewnieniem ich usuwania i oczyszczania, stosownie do odrębnych przepisów,
  - 7) wszystkie prace ziemne winny być prowadzone pod nadzorem archeologicznym.

## § 13

1. Teren, o którym mowa w § 3 pkt 9 przeznaczają się pod zabudowę mieszkaniową, wolnostojącą.
2. Ustala się następujące zasady zagospodarowania:
  - 1) istniejąca zabudowa mieszkaniowa i gospodarcza może podlegać wymianie, rozbudowie i przebudowie,
  - 2) dopuszcza się realizację zabudowy uzupełniającej o wysokości do półtorej kondygnacji,
  - 3) zakaz realizacji obiektów i urządzeń oraz składowania materiałów w sposób szkodliwy dla środowiska, szczególnie dla sąsiednich terenów leśnych i podziemnych zasobów wody,
  - 4) nieprzekraczalną linię zabudowy ustala się w odległości 12 m od zewnętrznej krawędzi jezdni ul. Tadeusza Kościuszki,
  - 5) zasilanie w niezbędne media (woda, energia elektryczna, gaz) z istniejących sieci zlokalizowanych w ul. Tadeusza Kościuszki,
  - 6) ogrzewanie obiektów z kotłowni opalanej czynnikiem energetycznym nie powodującym emisji substancji szkodliwych dla środowiska,
  - 7) do czasu realizacji gminnej sieci kanalizacyjnej dopuszcza się indywidualne szczelne i bezodpływowe urządzenia do gromadzenia ścieków sanitarnych z zapewnieniem ich usuwania i oczyszczania, stosownie do odrębnych przepisów,

- 8) wszystkie prace ziemne winny być prowadzone pod nadzorem archeologicznym.

## § 14

1. Teren, o którym mowa w § 3 pkt 10 przeznaczają się pod zabudowę mieszkaniową, wolnostojącą.
2. Ustala się następujące zasady zagospodarowania:
  - 1) wysokość budynku mieszkalnego do dwóch kondygnacji z użytkowym poddaszem, dachy o nachyleniu połąci 30°—40°,
  - 2) dopuszcza się realizację zabudowy uzupełniającej o wysokości do półtorej kondygnacji,
  - 3) dopuszcza się wprowadzenia funkcji usługowej nieuciążliwej lub o zasięgu uciążliwości nie przekraczającej granic własności,
  - 4) nieprzekraczalną linię zabudowy ustala się w odległości 16 m od zewnętrznej krawędzi jezdni ul. Malinowickiej,
  - 5) zasilanie w niezbędne media (woda, energia elektryczna, gaz) z istniejących sieci zlokalizowanych w ul. Malinowickiej,
  - 6) ogrzewanie obiektów z kotłowni opalanej czynnikiem energetycznym nie powodującym emisji substancji szkodliwych dla środowiska,
  - 7) do czasu realizacji gminnej sieci kanalizacyjnej dopuszcza się indywidualne urządzenia do gromadzenia ścieków sanitarnych z zapewnieniem ich usuwania i oczyszczania, stosownie do odrębnych przepisów,
  - 8) wszystkie prace ziemne winny być prowadzone pod nadzorem archeologicznym.

## ROZDZIAŁ III

## Przepisy końcowe

## § 15

1. Ustala się następujące stawki procentowe służące naliczaniu opłaty z tytułu wzrostu wartości nieruchomości objętych zmianą planu:
  - 1) dla terenu zabudowy mieszkaniowej jednorodzinnej M — stawkę 30%,
  - 2) dla terenu usług komercyjnych U — stawkę 30%,
  - 3) dla terenu składów S — stawkę 30%,
  - 4) dla terenu zieleni izolacyjnej Z — stawkę 0%.
2. Ustalenia, o których mowa w ust. 1 oznaczają, że Wójt Gminy Psary będzie pobierał jednorazową opłatę zgodnie z art. 36 ust. 3 ustawy z dnia 7 lipca 1994 r. o zagospodarowaniu przestrzennym.

## § 16

Wykonanie uchwały powierza się Zarządowi Gminy Psary.

## § 17

Uchwała wchodzi w życie po upływie 14 dni od dnia jej ogłoszenia w Dzienniku Urzędowym Województwa Katowickiego.

## § 18

Z dniem wejścia w życie niniejszej uchwały tracą moc ustalenia miejscowego planu zagospodarowania przestrzennego gminy Psary zatwierdzonego Uchwałą Nr XVIII/117/91 Rady Gminy

w Psarach z dnia 30 grudnia 1991 r., ogłoszoną w Dzienniku Urzędowym Województwa Katowickiego Nr 2 z dnia 27 lutego 1992 r. poz. 27, wraz z późniejszą zmianą zatwierdzoną Uchwałą Nr XXXIX/217/93 Rady Gminy w Psarach z dnia 15 listopada 1993 r., ogłoszoną w Dzienniku Urzędowym Województwa Katowickiego Nr 15 z dnia 20 grudnia 1993 r. poz. 128, dotyczące terenów objętych niniejszą zmianą planu.

**PRZEWODNICZĄCY  
RADY GMINY**

**inż. Jacenty Kubica**

**PROJEKT ZMIANY MIEJSCOWEGO PLANU  
ZAGOSPODAROWANIA PRZESTRZENNEGO  
GMINY PSARY DLA TERENÓW POŁOŻONYCH  
W SOŁECTWACH: SARNÓW, GRÓDKÓW, MALINOWICE,  
PSARY, BRZĘKOWICE, DĄBIE, GÓRA SIEWIERSKA,  
STRZYŻOWICE, OBEJMUJĄCY:**

**USTALENIA ZMIANY PLANU — stanowiące treść Uchwały  
Rady Gminy w Psarach**

**RYSUNKI ZMIANY PLANU — stanowiące załącznik do  
Uchwały Rady Gminy  
w Psarach**

**Sporządzony został przez zespół autorski:**

mgr inż. arch. Maria KRZEMIENIŃ — GŁÓWNY PROJEKTANT  
— nr uprawnień MGPIB 95/87

mgr inż. arch. Małgorzata GAWLIK

mgr inż. Anna ZAWADZKA

mgr Mariola ZYCH

Irena STELMACH





Ze strony Urzędu Gminy w Psarach przy sporządzeniu zmiany planu współdziałała Joanna Kotela.


**ZMIANA MIEJSCOWEGO PLANU ZAGOSPODAROWANIA PRZESTRZENNEGO GMINY PSARY**

**RYSUNEK PLANU Skala 1 : 1000**  
Załącznik nr 1 uchwały Nr XL/284/98 Rady Gminy w Psarach z dnia 19 czerwca 1998r

PRZEWODNICZĄCY RADY GMINY  
Inż. Jacek Kubiśka

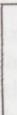**OZNACZENIA**

-  Granica opracowania
-  Linia rozgraniczająca tereny o różnym przeznaczeniu
-  Nieprzekraczalna linia zabudowy
-  Teren zabudowy mieszkaniowej niskiej intensywności

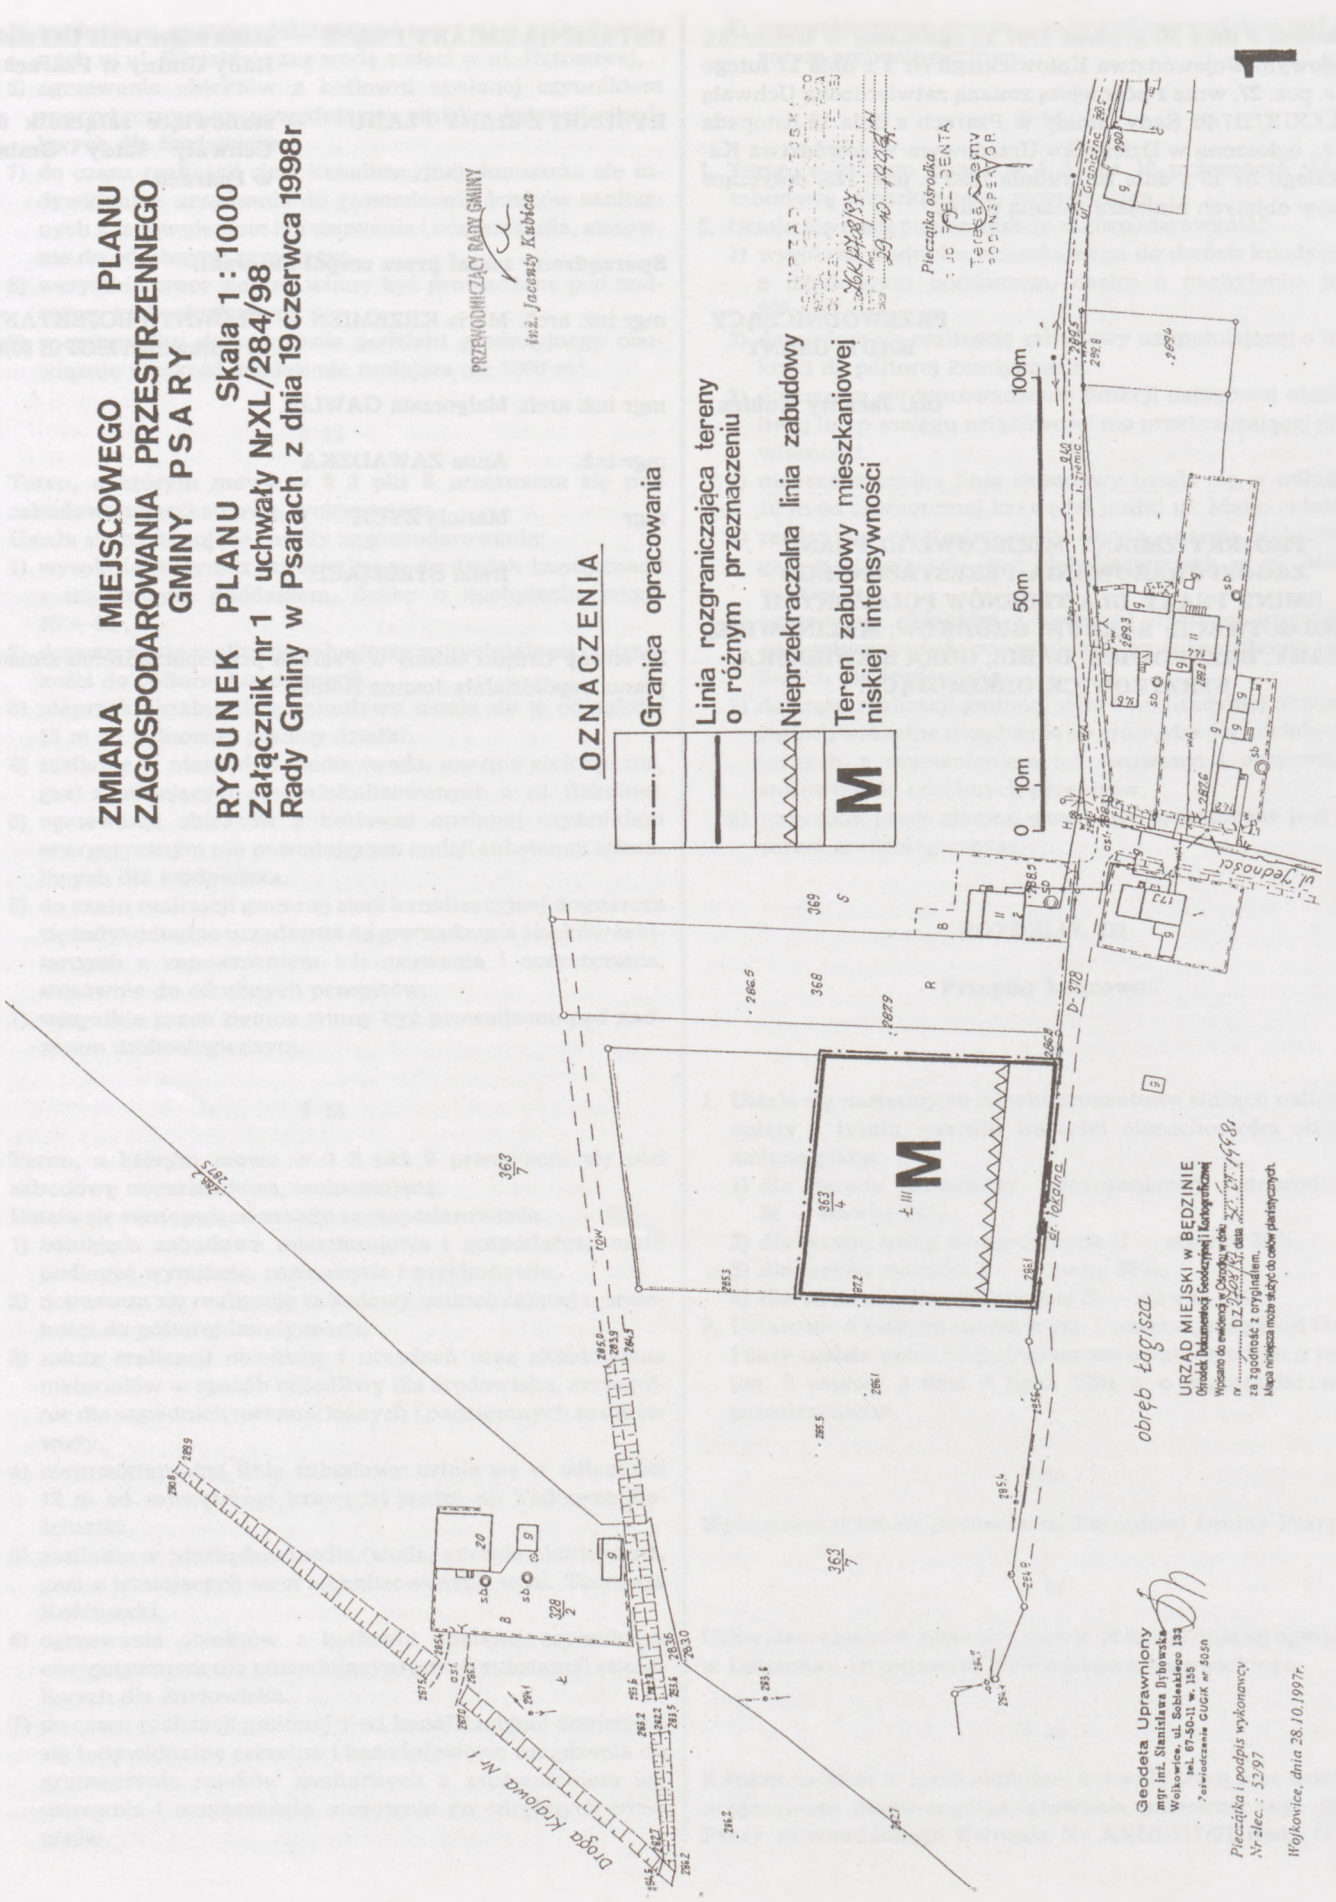

Geodeta Uprawniony  
mgr inż. Stanisław Jędruski  
Wojkowiec, ul. Sobieskiego 133  
tel. 07-50-01 11 15  
Zaświadczenie GUGiK nr 505A

Pieczątka i podpis wykonawcy  
Nr zlec. : 52/97

Wojkowiec, dnia 28.10.1997r.

obręb łągisza

URZĄD MIEJSKI W BĘDZINIE  
Opisak Dokumentacji Geodezyjnej i Kartograficznej  
Wpisano do ewidencji Urzędu w dniu 27.10.1998  
nr ..... DZP/...../1998  
za zgodności z oryginałem.  
Mapa niepełna może służyć do celów planistycznych.






**ZMIANA MIEJSCOWEGO PLANU ZAGOSPODAROWANIA PRZESTRZENNEGO GMINY PSARY**

**RYSUNEK PLANU Skala 1:2000**  
Załącznik nr 2 uchwały Nr XL/284/98 Rady Gminy w Psarach z dnia 19 czerwca 1998r

jedn. ewid.: Psary  
obręb ewid.: Malinowice

**Wyrys z mapy zasadniczej**

Skala 1:2000 ORIENTACJA 1:20000

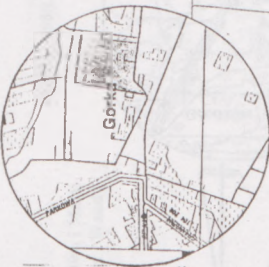

godło mapy: 521-443-05  
nr mapy ewid.: 1

jedn.rej.101  
Właściciele: Płatek Marianna c.Stanisława i Lucji  
dz.36 RV 3413  
RV 3648  
LIV 3076  
RIVa 5300  
razem 1.5439

jedn.rej.171  
Właściciele: Flak Marianna c.Franciszka i Anny 1/2cz.  
Lisowska Zofia c.Edwarda i Marianny 1/4cz.  
Flak Kazimiera c. Edwarda i Marianny 1/4cz.  
dz.37 RIVa 1628  
RV 3914  
RVI 1830  
razem: 7372

jedn.rej.80  
Właściciele: Nowak Antonina c.Władysława i Jadwigi  
dz.38 RIVa 1317  
RV 4806  
RVI 1287  
razem 7410

jedn.rej.172  
Właściciele: Biłas Stanisława c.Wincentego i Bronisławy  
dz.39 RIVa 1049  
RV 5809  
RVI 788  
razem 7646

jedn.rej.18  
Właściciele: Szczęsny Jan s.Jana i Antoniny  
Szczęsna Alicja c.Walerii  
dz.40 RIVb 1410  
RV 3545  
RVI 259  
LIII 882  
BRIVb 1381  
BRV 27  
razem 7504

jedn.rej.91  
Właściciele: Flak Krzysztof s.Hieronima i Haliny  
dz.41 RIVb 4239  
RV 2426  
LIII 2511  
LIV 967  
razem 1.0145

jedn.rej.2  
Właściciele: Sobieraj Antoni s.Stanisława i Bronisławy  
Sobieraj Zenobia c.Stanisława i Marianny  
dz.42 RIVb 1295  
RV 1940  
LIII 1207  
razem 4442

jedn.rej.102  
Właściciele: Jaworski Wiesław s.Talczusa i Mirosławy  
Jaworska Beżna c.Henryka i Haliny  
dz.43 RV 1885  
LIII 2659  
razem 4542


USŁUGI GEODEZYJNO-KARTOGRAFICZNE  
Jarosław Czaj  
42-500 Beżno, ul. Skalskiego 7/230  
REGON 273211539

GEODETA UPRAWNIONY  
Tadeusz Skoczylas  
upr.amm. M.G.P.1B.nr 11030


PRZEWODNICZĄCY RADY GMINY  
inż. Jacek Kubiśca

**OZNACZENIA**

- Granica opracowania
- Linia rozgraniczająca tereny o różnym przeznaczeniu
- Nieprzekraczalna linia zabudowy
- Teren zabudowy mieszkaniowej niskiej intensywności

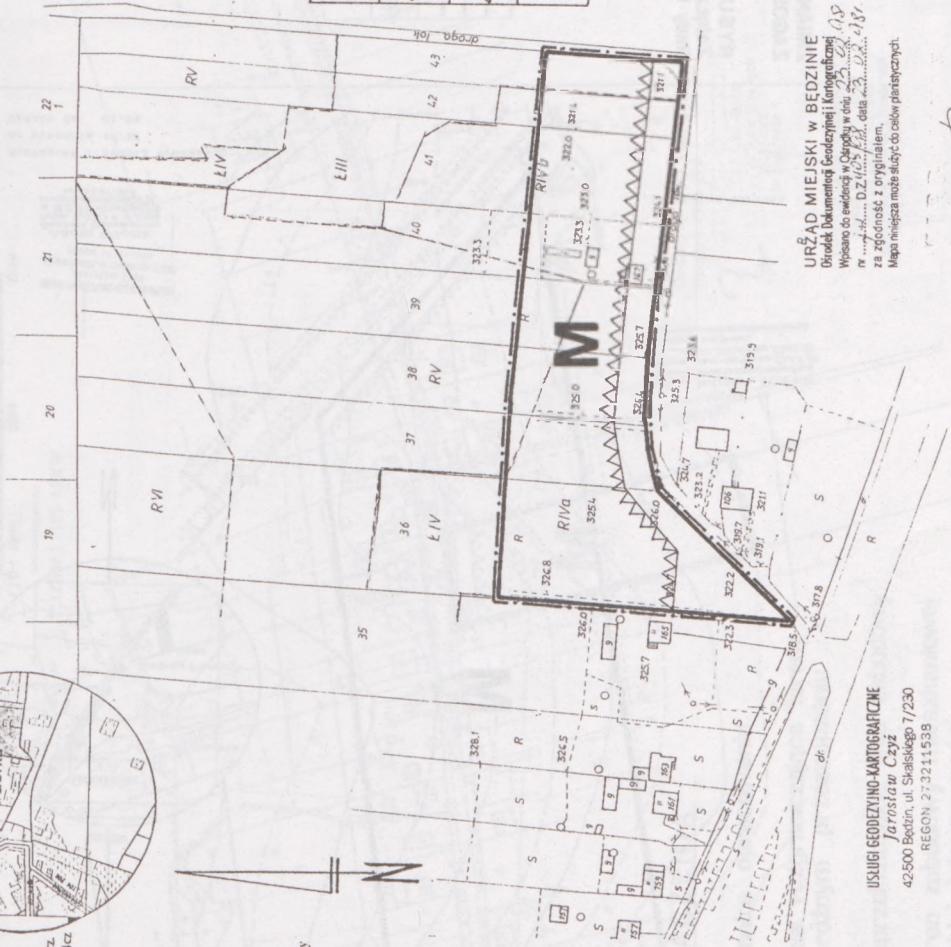

URZĄD MIEJSKI w BĘDZINIE  
Biuro Dokumentacji Geodezyjnej i Kartograficznej  
Wpisano do ewidencji w Urzędzie w dniu 20.09.1998  
nr 1144. D.24.05.1998 data 23.02.1998  

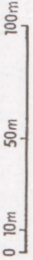


ZMIANA MIEJSCOWEGO PLANU ZAGOSPODAROWANIA PRZESTRZENNEGO GMINY PSARY  
**RYSUNEK PLANU Skala 1 : 1000**  
 Załącznik nr 3 uchwały Nr XI / 284 / 98 Rady Gminy w Psarach z dnia 19 czerwca 1998r

 Inż. Jacek Kubica

**OZNACZENIA**

- Granica opracowania
- ==== Linia rozgraniczająca tereny o różnym przeznaczeniu
- Nieprzekraczalna linia zabudowy
- M** Teren zabudowy mieszkaniowej niskiej intensywności

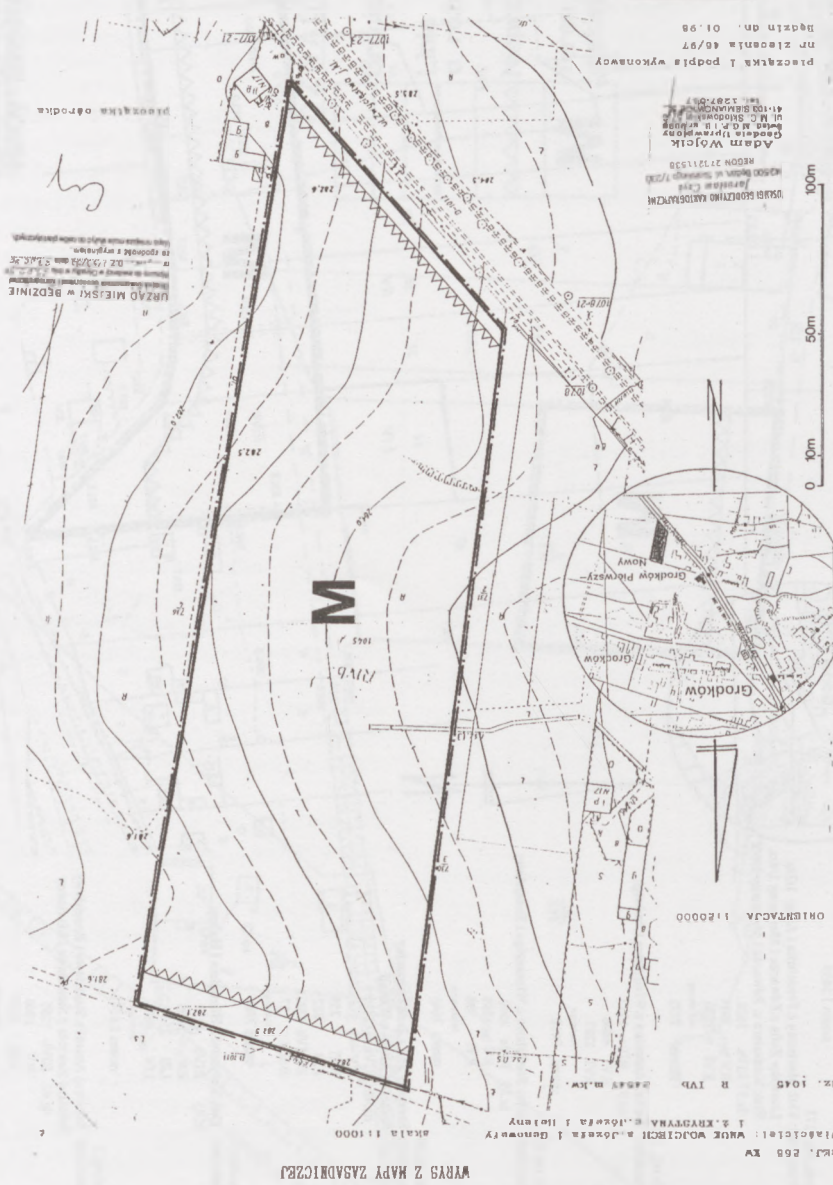


Wzrost mapy 2:1 444 100  
 nr mapy ewid. 3  
 gmia : PSARY



przebieg I podpiła wykonawcy  
 nr zlecenia 40/97  
 Nędzin an. 01.98

Adam Wojcik  

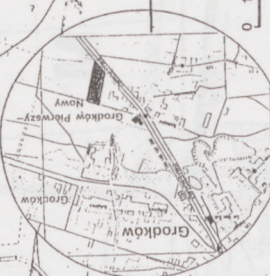



godio mapy 521-441-25-442-21  
nr mapy ewid. 4

jedn. ewid. Psary  
oprb ewid. Golaża

Wrys z mapy zasadniczej  
Skala 1: 2000

jedn. rej. 280 KW 16573

Właściciele: Miernikowski Tomasz s. Wacława i Marii  
Miernikowska Elżbieta c. Pawła i Wandy


działka 298/1

S.R.V 705  
S.R.I.V.b 727  
R.I.V.b 8565  
R.V 527  
L.V 6581

RAZEM 1.7105 M.KW.

# ZMIANA MIEJSCOWEGO PLANU ZAGOSPODAROWANIA PRZESTRZENNEGO GMINY PSARY

## RYSUNEK PLANU Skala 1 : 2000 Załącznik nr 4 uchwały Nr XL/284/98 Rady Gminy w Psarach z dnia 19 czerwca 1998r

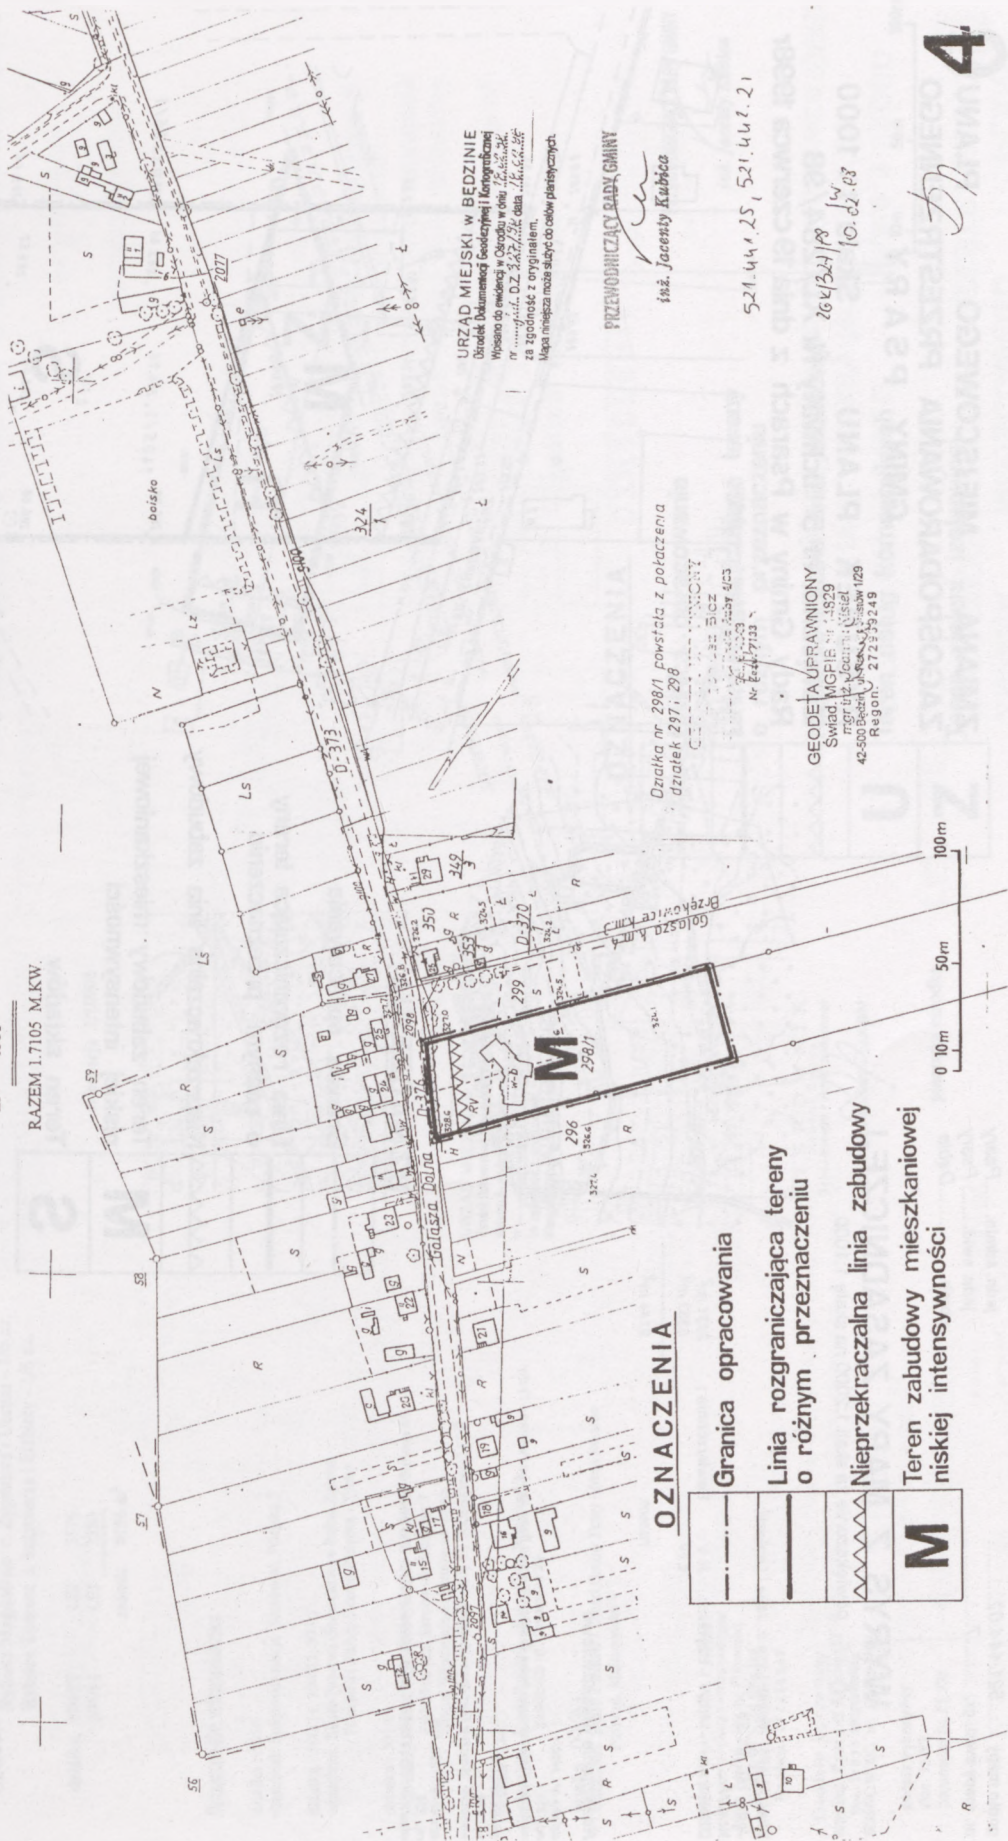

URZĄD MIEJSKI W BĘDZINIE  
Działek Dokumentacji Geodetycznej i Kartograficznej  
Wykonano na podstawie: Oświadczenia woli z dnia 19.06.1998r.  
nr .../.../... D.Z. 3.22/24/.../.../...  
za zgodności z oryginałem.  
Kopia niepełna może służyć do celów planistycznych.

PRZEWODNICZĄCY RADY GMINY  
Inż. Jacek Kubiśca

521-441-25-442-21

26/4/2018  
10.02.03

Działka nr 298/1 powstała z połączenia  
działek 297/1, 298

Geodeta uprawniony  
nr 4417/03

GEODETA UPRAWNIONY  
Świad. MGPIE nr 4829  
mgr inż. Andrzej Nisław  
42-500 Bobrowo, ul. Szkolna, 129  
Regon: 272339248

### OZNACZENIA

- Granica opracowania
- Linia rozgraniczająca tereny o różnym przeznaczeniu
- Nieprzekraczalna linia zabudowy
- Teren zabudowy mieszkaniowej niskiej intensywności

godło mapy .....521.444.02.....  
nr. mapy ewid. gr. ....7.....

jedn. admin. ....Psary  
jedn. ewid. ....Psary  
obręb. ....Dąbie

### WYRYS Z MAPY ZASADNICZEJ


powiększenie ze skali 1:2000 na skalę 1:1000

Właściciel : Nowak Lidia c. Jana i Leokadii,  
Jedn. rej. nr: 99  
Nr. KW :  
Działka nr: 1405/1 Użytek: RV Powierzchnia : 2831 m<sup>2</sup>  
Ł IV 6363 m<sup>2</sup>  
razem: 9144 m<sup>2</sup>

**Rozeznanie własnościowe**  
działka nr.: 1405/1  
rej.: 353  
właściciel : Gospodarko Rolne Zasoby Własność Rolna Skarbu Państwa - Tychy  
działka nr.: 1404  
rej.: 118  
właściciel : Sobczyk Jan i Anna - Ratanice 21  
działka nr.: 1289, 635  
rej.: 236  
właściciel : Urząd Gminy - Drogi Lokalne Psary ul. Malinowicka 4

### ZMIANA MIEJSCOWEGO PLANU ZAGOSPODAROWANIA PRZESTRZENNEGO GMINY PSARY

**RYСУNEK PLANU** Skala 1 : 1000  
Załącznik nr 5 uchwały Nr XL/284/98 Rady Gminy w Psarach z dnia 19 czerwca 1998r

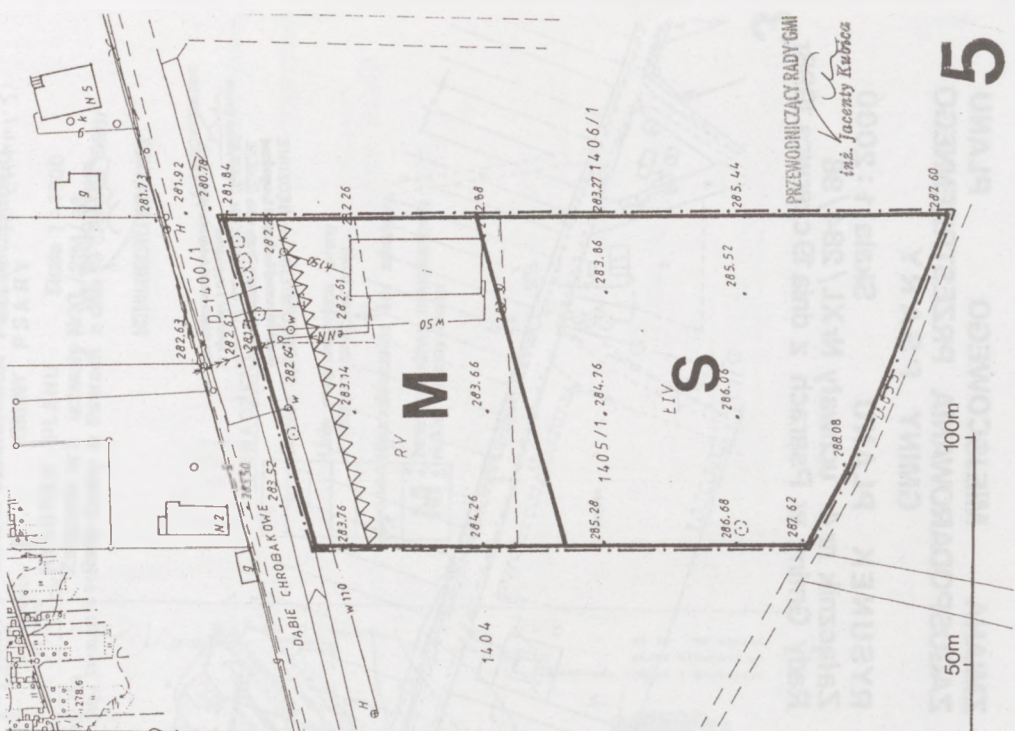

#### OZNACZENIA


	Granica opracowania
	Linia rozgraniczająca tereny o różnym przeznaczeniu
	Nieprzekraczalna linia zabudowy
<b>M</b>	Teren zabudowy mieszkaniowej niskiej intensywności
<b>S</b>	Teren składów

**GEODETA UPRAWNIONY**  
Freness, Jędruska / W  
41-250 Chwałki M. C. Skłodowska 634  
Załącznik nr 135  
tel. 163 45 72  
/ pieczęćka i podpis wykonaw.

.....40/97.....KERG 568-2/98.....  
/ nr zlec-ks. robót /

Będzin, dnia 18.02.1998 r....

*[Signature]*  
/ pieczęćka ośrodka /

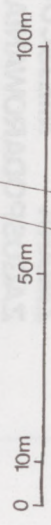

**5**

PRZEWODNICZĄCY RADY GMINY  
Inż. Jacek Kubica

godło mapy 521-444-12.13  
nr mapy ewid.: 4

jedn. ewid.: Psary  
obręb ewid.: Sarnów

**Wzrys z mapy zasadniczej**  
Skala 1: 2000

jedn. rej. 704  
Właściciele: Sławuta Barbara c. Romana i Zofii - 1/6 cz.  
Sławuta Jarosław s. Włodzimierza i Marii - 1/6 cz.  
Gryczyńska Jolanta c. Franciszka i Danuty - 1/6 cz.  
Gryczyński Robert s. Zenona i Haliny - 1/6 cz.  
Ryborz Magdalena c. Zygmunta i Urszuli - 1/6 cz.  
Ryborz Tomasz s. Kazimierza i Elżbiety - 1/6 cz.

działka 506/12 Ł.III 5376  
506/14 Ł.III 2580  
razem: 8156 m<sup>2</sup>

Rozeznanie własnościowe

działka : 505/4  
właściciel: Solipiwo Alicja Sarnów ul. Wiegiska 7  
działka : 506/11, 506/13, 507/5  
właściciel: Skarb Państwa Gospodarstwo Rolne Zasobu  
Własności Rolnej Skarbu Państwa - Tychy  
działka : 507/6  
właściciel: Planak Kazimiera i Henryk Sarnów ul. Główna 69  
Fruk Henryka Sarnów ul. Zródłana 7  
Nykiel Włodzimierz Sarnów ul. Jasna 1  
Kubik Jolanta Wojkowice ul. Sobieskiego 247/9  
działka : D-873  
właściciel: Skarb Państwa - Rejon Dróg Publicznych  
Zawiercie ul. Towarowa 24  
działka : D-838/4  
właściciel: Skarb Państwa - Urząd Gminy Psary -drogi lokalne  
Psary ul. Malinowicka 1

mgr inż. Sławuta Czwilana  
Biuro Geodezyjno-Miastoparcelacyjne  
Adres: Krępska, Jerzy Piławski  
SOSNOWIEC, ul. Olsza 11B  
TEL. 66-41-82  
Nr ident. 27.12.16343

Geodeta Urzędowy  
mgr inż. Ryszard Rębski  
ul. 110.00 KRAKOWSKA  
SOSNOWIEC, ul. 1 Maja 707

podpis wykonawcy  
zlec. 73/97  
Sosnowiec 04.11.97r.

orientacja 1:10000




URZĄD MIEJSKI W BĘDZINIE  
Ośrodek Dokumentacji Geodezyjnej i Kartograficznej  
Wydział Geodezyjny i Kartograficzny  
nr ..... DZ.1617, data ..... 1997r.  
za zgodności z oryginałem.  
Kopie niniejsza może służyć do celów praktycznych.

26/12/96 kr  
2006 288-61/97  
5-M-1887

KIEROWNIK  
Biuro Głównego Urzędowego  
Geodezyjno-Miastoparcelacyjnego  
mgr inż. Sławuta Czwilana

pieczęć ośrodka


**ZMIANA MIEJSCOWEGO PLANU  
ZAGOSPODAROWANIA PRZESTRZENNEGO  
GMINY PSARY**  
**RYSUNEK PLANU Skala 1:2000**  
**Załącznik nr 6 uchwały Nr XL/284/98**  
**Rady Gminy w Psarach z dnia 19 czerwca 1998r**

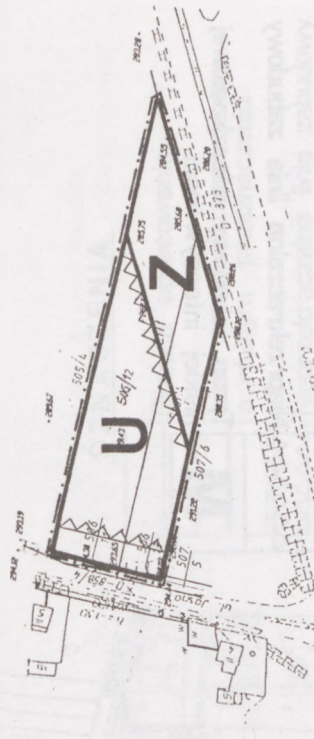

OZNACZENIA

	Granica opracowania
	Linia rozgraniczająca tereny o różnym przeznaczeniu
	Nieprzekraczalna linia zabudowy
	Teren usług komercyjnych
	Teren zieleni izolacyjnej

PRZECHODNICZĄCY PARY GMINY  
inż. Jacek Kubacki

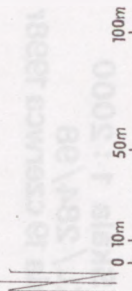

6

# ZMIANA MIEJSCOWEGO PLANU ZAGOSPODAROWANIA PRZESTRZENNEGO GMINY PSARY

## RYSUNEK PLANU Skala 1:2000 Załącznik nr 7 uchwały Nr XL/284/98 Rady Gminy w Psarach z dnia 19 czerwca 1998r

Godło mapy 521.444.B2  
nr mapy ewid. 4

### WYRYS Z MAPY ZASADNICZEJ


skala 1:2000

REJ. 192 K.W.12019




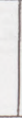
Właściciele: BEDKOWSKI KAZIMIERZ s.Józefa i Franciszki  
BEDKOWSKA IRENA c.Wiktora i Stanisławy

dz. 401/5 R IVD 1295  
dz. 402/1 R IVD 605  
RAZEM 1900 m.kw.

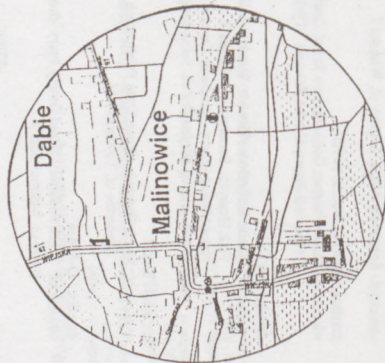ORIENTACJA 1:10000



### OZNACZENIA


-  Granica opracowania
-  Linia rozgraniczająca tereny o różnym przeznaczeniu
-  Nieprzekraczalna linia zabudowy
-  Teren zabudowy mieszkaniowej niskiej intensywności

PRZEWDONICZĄCY RADY GMINY

inż. Jacek Kubiś

URZĄD MIEJSKI W BĘDZINIE  
Urząd Miejski w Będzinie  
Wydział Urbanistyki i Gospodarki  
nr ...  
Wpisano do ewidencji w Osiedlu w dniu ...  
za zgodność z oryginałem.  
Mapa nieleży do składowania w archiwum.

pieczęć i podpis

 

pieczęć i podpis wykonawcy  
nr zlecenia 5/98 En.dn. 98

ZMIANA MIEJSCOWEGO PLANU ZAGOSPODAROWANIA PRZESTRZENNEGO GMINY PSARY

RYSunEK PLANU Skala 1 : 2000 Załącznik nr 8 uchwały Nr XL/284/98 Rady Gminy w Psarach z dnia 19 czerwca 1998r

Źródło mapy 521.444.02 gmina : PSARY nr mapy ewid. 6 obręb : MALINOWICE

WYRS Z MAPY ZASADNICZEJ

skala 1:2000



REG. 130 K.W.17195

Właściciel: BUZAROWSKA JADWIGA c.władystawa i Stanisławy

dz. 95: R IVb 2327 R V 1073

RAZEM 34,00 m.kw.

ORIENTACJA 1:20000

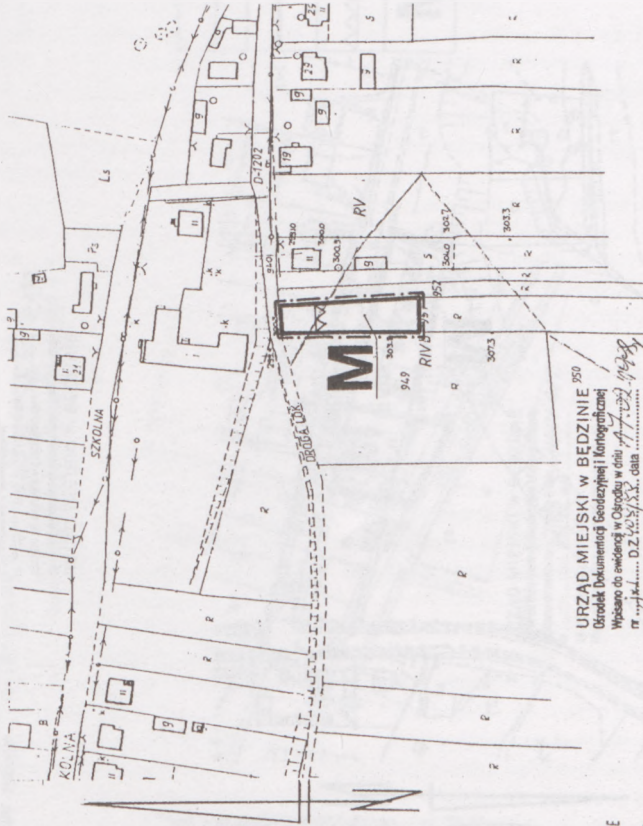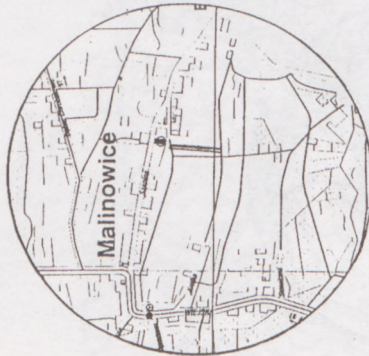

OZNACZENIA

- Granica opracowania
- Linia rozgraniczająca tereny o różnym przeznaczeniu
- ▄▄▄ Nieprzekraczalna linia zabudowy
- M Teren zabudowy mieszkaniowej niskiej intensywności


PRZEWODNICZĄCY RADY GMINY inż. Jacek Kubiśca

URZĄD MIEJSKI W BĘDZINIE 750 Ośrodek Dokumentacji Geodezyjnej i Kartograficznej Wznowiono do ewidencji w Okręgu w dniu 17.02.1998 r. w oparciu o D.Z. 132/132 data 17.02.1998 za zgodnością z oryginałem. Mapa niniejsza może służyć do celów planistycznych.

USŁUGI GEODEZYJNO-KARTOGRAFICZNE Jarosław Czyż 42-500 Bełżan, ul. Skalskiego 7/230 REGON 272215529

inż. Jarosław Kubala GEODETA UPRAWNIENY NR 13747 S O S N O W I E ul. Bohaterów Monte Cassino 34/101

pieczęćka i podpis wykonawcy nr zlecenia 5/98 Bn. dn. 22.06.98 pieczęćka ośrodka

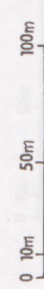

rodzic mapy 521.441.23  
nr mapy ewid. 1  
miasto : PSARY  
obrab : GORA SIEWIERSKA

# ZMIANA MIEJSCOWEGO PLANU ZAGOSPODAROWANIA PRZESTRZENNEGO GMINY PSARY

## WYRS Z MAPY ZASADNICZEJ

skala 1:2000


REJ. 270 K.W.20406

Właściciel: KUBISZTAŁ JAN s.Adama i Ewy

dz. 55/2 R VI 1674 m.kw.

**RYSUNEK PLANU Skala 1:2000**  
Załącznik nr 9 uchwały Nr XL/284/98  
Rady Gminy w Psarach z dnia 19 czerwca 1998r

ORIENTACJA 1:20000

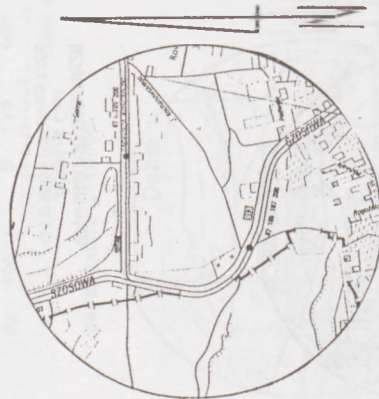

### OZNACZENIA

	Granica opracowania
	Linia rozgraniczająca tereny o różnym przeznaczeniu
	Nieprzekraczalna linia zabudowy
<b>M</b>	Teren zabudowy mieszkaniowej niskiej intensywności

URZĄD MIEJSKI w BĘDZINIE  
Biuro Dokumentacji Geodezyjnej i Kartograficznej  
Wpisano do ewidencji w Opole w dniu 19.07.2001 r.  
nr ewid. .... D.Z. 152/153 data 19.07.2001  
zł. zgodność z oryginałem.  
Mapa niniejsza może służyć do celów planistycznych.

USŁUGI GEODEZYJNO-KARTOGRAFICZNE  
Jarosław Czyż  
42-500 Bebn, ul. Stalskiego 7/239  
REGON 212211533

mgr inż. Lpariusz Kubala  
GEODETA UPRAWNIONY  
NR 13747  
S. O. S. N. O. W. I. E.  
ul. Bohaterów Monte Cassino 34/101

Pieczętka i podpis wykonawcy  
nr zlecenia 5/92 En.dn. 96

Pieczętka ośrodka



PRZECHODNICZĄCY RADY GMINY  
inż. Jacek Kubica



Jedn.ewid.: Psary  
obręb ewid.: Psary

godło mapy 521 444 07  
nr mapy ewid. 8

Wzrys z mapy zasadniczej



skala 1:2000

Rej. 1005

Właściciel: Mazur Krzysztof, s. Władysława i Anny  
i ż. Halina c. Józefa i Benedykty

dzielnica nr 2367/21  
R V 0.0496  
Ps IV 0.1378  
razem 0.1874 m.kw

Orientacja  
1 : 10000

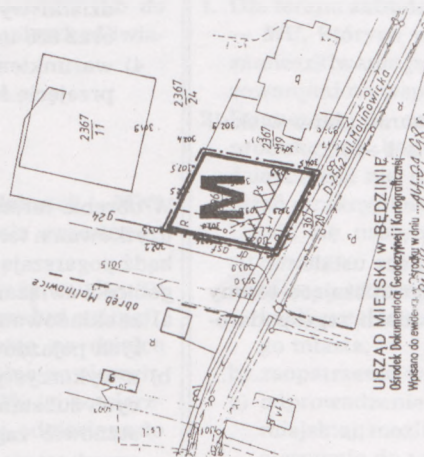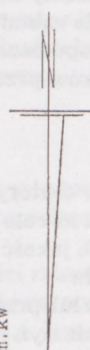

URZĄD MIEJSKI W BĘDZINIE  
Urząd Dokumentacji Geodezyjnej i Kartograficznej  
Wpisano do ewidencji w dniu 14.01.1998 r.  
nr ..... D.Z. 8172A, data .....  
za zgodnością z oryginałem.  
Mapa niniejsza może służyć do celów planistycznych.

26418/83  
14.01.1998  
[Signature]

pieczęćka zasobu

pieczęćka i podpis wykonawcy

nr zlecenia 2/98

Edyżnin 12.01.1998 r.

BIURO GEODEZYJNE  
Ryszard Pietruchus  
ul. Gumwaldzka 7/8  
42-500 BĘDZIN  
Regon 272028051

Geodeta Uprawniony  
mgr inż. Ryszard Pietruchus  
Sądowl. nr. A.G.P. 11.01.4375


ZMIANA MIEJSCOWEGO PLANU  
ZAGOSPODAROWANIA PRZESTRZENNEGO  
GMINY PSARY

RYSUNEK PLANU Skala 1 : 2000  
Załącznik nr 10 uchwały Nr XL/284/98  
Rady Gminy w Psarach z dnia 19 czerwca 1998r

OZNACZENIA

	Granica opracowania
	Linia rozgraniczająca tereny o różnym przeznaczeniu
	Nieprzekraczalna linia zabudowy
	Teren zabudowy mieszkaniowej niskiej intensywności

PRZEWODNICZĄCY RADY GMINY  
[Signature]  
inż. Jacek Ksibko

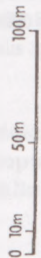

poz. 257

**UCHWAŁA NR 578/98 r.  
RADY MIEJSKIEJ W TYCHACH**

z dnia 23 kwietnia 1998 r.

**w sprawie zmian miejscowego planu ogólnego zagospodarowania przestrzennego miasta Tychy**

Na podstawie art. 26 ustawy z dnia 7 lipca 1994 r. o zagospodarowaniu przestrzennym (Dz. U. Nr 89, poz. 415 z późn. zmianami) oraz art. 18 ust. 2, pkt 5 i art. 40 ust. 1, art. 42 ust. 1 ustawy z dnia 8 marca 1990 r. o samorządzie terytorialnym (Dz. U. z 1996 r. Nr 13, poz. 74 z późniejszymi zmianami) na wniosek zarządu miasta, po zaopiniowaniu przez komisję inicjatyw lokalnych

**uchwała się, co następuje:**

zatwierdza się zmiany miejscowego planu ogólnego zagospodarowania przestrzennego miasta Tychy zatwierdzonego uchwałą Nr 57/94 Rady Miejskiej w Tychach z dnia 17.11.1994 r.

**ROZDZIAŁ I**

**Przepisy ogólne**

§ 1

Zmiany planu ogólnego zagospodarowania przestrzennego miasta Tychy obejmują tereny, zgodnie z oznaczeniami na rysunku planu.

§ 2

Integralną częścią niniejszej uchwały są rysunki planu w skali 1:500 i 1:1000 stanowiące załączniki graficzne 1÷27.

§ 3

1. Na rysunkach planu obowiązują następujące ustalenia:
  - 1) przeznaczenie terenów oraz linie rozgraniczające tereny o różnych funkcjach lub różnych zasadach zagospodarowania;
  - 2) linie rozgraniczające ulice publiczne.

§ 4

Ileokroć w dalszych przepisach uchwały jest mowa o:

- 1) uchwale — należy rozumieć przez to niniejszą uchwałę Rady, o ile z treści przepisu nie wynika inaczej,
- 2) przeznaczeniu podstawowemu — należy rozumieć przez to istniejący lub ustalony w planie sposób zagospodarowania terenów w obrębie obszaru wyznaczonego liniami rozgraniczającymi, któremu winny być podporządkowane inne sposoby użytkowania określone jako dopuszczalne,
- 3) przeznaczeniu dopuszczalnym — należy rozumieć przez to istniejący lub ustalony w planie sposób użytkowania nieruchomości lub ich części, który uzupełnia przeznaczenie podstawowe lub może z nim współistnieć na warunkach określonych w planie,
- 4) przeznaczeniu terenu (bez bliższego określenia) — należy przez to rozumieć przeznaczenie podstawowe.

**ROZDZIAŁ II**

**Ustalenia dla terenów objętych zmianą planu**

§ 5

1. Ustala się tereny zabudowy jednorodzinnej oznaczone na rysunku planu symbolem MN2, MN3 i MN4, w obrębie których podstawowym przeznaczeniem jest wolno stojąca zabudowa jednorodzinna.
2. Dopuszczalnym przeznaczeniem terenu w obszarach wymienionych w § 5 ust. 1 jest:
  - a) działalność usługowa lub wytwórcza, która może być prowadzona wśród zabudowy mieszkaniowej nie stwarzając uciążliwości wobec sąsiadujących terenów oraz która nie koliduje z wiodącą funkcją mieszkaniową,
  - b) hodowla drobnego inwentarza i drobiu wyłącznie na własny użytek, nie stanowiąca przedmiotu działalności gospodarczej.
3. Dla terenów, o których mowa w § 5 ust. 1 ustala się następujące zasady i warunki podziału terenów na działki budowlane:
  - 1) projekt podziału należy wykonać dla terenu zawartego w liniach rozgraniczających, z uwzględnieniem granicy własności,
  - 2) w projekcie, o którym w pkt. 1 należy rozstrzygnąć o dojeździe do nowo tworzonej działki z zapewnieniem dostępności do drogi publicznej,
  - 3) dopuszcza się podział terenu na działki o powierzchni mniejszej niż ustalona dla każdego z terenów zabudowy, pod warunkiem zachowania minimalnej powierzchni działki wynoszącej 450 m<sup>2</sup> dla zabudowy wolno stojącej oraz 350 m<sup>2</sup> dla zabudowy bliźniaczej,
  - 4) warunkiem dopuszczenia, o którym mowa w pkt. 3 jest przejście ścieków przez miejski system kanalizacji.

§ 6

W obrębie terenów, o których mowa w § 5 ust. 1 zakazuje się użytkowania terenu na cele funkcji uciążliwych dla środowiska, bądź pogarszających jakość środowiska zamieszkania, w szczególności związanych:

- a) ze składowaniem lub przetwarzaniem odpadów, złomu, zużytych pojazdów, maszyn i urządzeń,
- b) z wykorzystywaniem surowców lub materiałów zawierających substancje toksyczne lub łatwopalne w ilości mogącej stanowić zagrożenie w wypadku ich niekontrolowanego przedostania się do otoczenia,
- c) z działalnością związaną z wytwarzaniem hałasu, wibracji, drażniących woni lub światła o dużym natężeniu.

§ 7

Wykorzystywanie nieruchomości na cele działalności usługowej lub wytwórczej, o której mowa w pkt. 2, wymaga spełnienia następujących warunków:

- a) teren powinien być odseparowany wizualnie (ogrodzeniem lub zielenią zimotrwałą) od sąsiadujących nieruchomości,
- b) działalność związana z wytwarzaniem ścieków w ilości lub o składzie odbiegającym od typowych dla budynku mieszkalnego dopuszczalna jest wyłącznie po uzyskaniu zgody na włączenie do miejskiego systemu odprowadzania ścieków od administratora systemu,

- c) dobowe natężenie ruchu samochodowego, generowanego w związku z prowadzoną działalnością, powinno być zbliżone do natężenia jak dla zabudowy mieszkaniowej, przy dopuszczalnym nacisku na oś mniejszym niż 2,5 t,
- d) w granicach działki należy zbilansować potrzeby parkingowe związane z prowadzoną działalnością, jeżeli działalność ta wiąże się z postojem pojazdów klientów,
- e) uciążliwość prowadzonej działalności nie może przekraczać granicy działki.

## § 8

**Dla terenu wolno stojącej zabudowy jednorodzinnej MN2** ustala się następujące zasady zagospodarowania przestrzennego:

1. Minimalny wskaźnik intensywności zabudowy terenu brutto wynosi 0,27 (przy 220 m<sup>2</sup> mieszkaniowej powierzchni ogólnej), tj. 12,5 mieszkania/ha. Możliwe jest wznoszenie na działce budynków gospodarczych, jednak minimalna powierzchnia zieleni dla jednej działki winna wynosić 30% powierzchni działki.  
Średnia powierzchnia działki budowlanej, odniesiona do wydzielonego planem terenu, wynosi 600 m<sup>2</sup>.
2. Dla zabudowy mieszkalnej ustala się wysokość zabudowy wynoszącą maksimum dwie kondygnacje naziemne.  
Dla zabudowy usługowej wysokość zabudowy ustalana jest indywidualnie w zależności od funkcji i położenia obiektu.
3. Ustala się następujący minimalny zakres inżynierskiego uzbrojenia terenu:
  - a) ulica o utwardzonej nawierzchni, stosownie do klasyfikacji ustalonej planem zagospodarowania przestrzennego miasta,
  - b) zaopatrzenie w wodę z wodociągu,
  - c) odprowadzenie ścieków do kanalizacji miejskiej lub do oczyszczalni lokalnych; dopuszczalne jest unieszkodliwianie ścieków w obrębie działki budowlanej,
  - d) zaopatrzenie w energię elektryczną.

## § 9

**Dla terenu wolno stojącej zabudowy jednorodzinnej — MN3** ustala się następujące zasady zagospodarowania przestrzennego:

1. Minimalny wskaźnik intensywności zabudowy terenu brutto wynosi 0,19 (przy 220 m<sup>2</sup> mieszkaniowej powierzchni ogólnej), tj. 8,7 mieszkania/ha. Możliwe jest wznoszenie na działce budynków gospodarczych, przy czym minimalna powierzchnia zieleni dla jednej działki winna wynosić 40% jej powierzchni. Średnia powierzchnia działki budowlanej, odniesiona do wydzielonego planem terenu, wynosi 900 m<sup>2</sup>.
2. Dla zabudowy mieszkalnej ustala się wysokość zabudowy wynoszącą maksimum dwie kondygnacje naziemne.  
Dla zabudowy usługowej wysokość zabudowy ustalana jest indywidualnie w zależności od funkcji i położenia obiektu.
3. Dla terenu nr 1, obowiązuje nadzór archeologiczny na etapie prowadzenia prac ziemnych.  
Dla terenu nr 4 dopuszcza się alternatywnie zabudowę pensjonatową o wysokości maksymalnie 2 kondygnacje naziemne.
4. Ustala się minimalny zakres inżynierskiego uzbrojenia terenu:
  - a) ulica o utwardzonej nawierzchni, stosownie do klasyfikacji ustalonej planem zagospodarowania przestrzennego miasta,
  - b) zaopatrzenie w wodę z wodociągu,

- c) odprowadzenie ścieków do kanalizacji miejskiej lub do oczyszczalni lokalnych; dopuszczalne jest unieszkodliwianie ścieków w obrębie działki budowlanej,
- d) zaopatrzenie w energię elektryczną.

## § 10

**Dla terenu wolno stojącej zabudowy jednorodzinnej MN4** ustala się następujące zasady zagospodarowania przestrzennego:

1. Minimalny wskaźnik intensywności zabudowy terenu brutto wynosi 0,10 (przy 220 m<sup>2</sup> mieszkaniowej powierzchni ogólnej), tj. 4,8 mieszkania/ha.  
Możliwe jest wznoszenie na działce budynków inwentarskich i gospodarczych.
2. Dla zabudowy mieszkalnej ustala się wysokość zabudowy wynoszącą maksimum dwie kondygnacje naziemne, a dla budynków gospodarczych — maksimum dwie kondygnacje.  
Dla zabudowy usługowej wysokość zabudowy ustalana jest indywidualnie — w zależności od funkcji i położenia obiektu.
3. Ustala się następujący minimalny zakres inżynierskiego uzbrojenia terenu:
  - 1) ulica o utwardzonej nawierzchni, stosownie do klasyfikacji ustalonej planem zagospodarowania przestrzennego miasta,
  - 2) zaopatrzenie w wodę z wodociągu,
  - 3) lokalne odprowadzenie i oczyszczenie ścieków lub odprowadzenie do kanalizacji miejskiej; dopuszczalne jest unieszkodliwianie ścieków w obrębie działki budowlanej,
  - 4) zaopatrzenie w energię elektryczną.

## § 11

1. Dla terenu **zabudowy mieszkaniowej z usługami na działce — MU**, których podstawowym sposobem użytkowania jest zamieszkiwanie połączone z usługami komercyjnymi zlokalizowanymi na wspólnej działce.
2. Dopuszcza się zabudowę usługową oraz drobne zakłady produkcyjne bez zamieszkania. Uciążliwość prowadzonej działalności nie może przekraczać granicy działki oraz obniżać atrakcyjności otoczenia.
3. Ustala się następujące zasady zagospodarowywania przestrzennego:
  - a) ulica o utwardzonej nawierzchni, stosownie do klasyfikacji ustalonej planem zagospodarowania przestrzennego miasta,
  - b) zaopatrzenie w wodę z wodociągu,
  - c) odprowadzenie ścieków i wód opadowych do kanalizacji miejskiej; możliwe jest stosowanie oczyszczalni lokalnych, stosownie do ustaleń zawartych w warunkach zabudowy i zagospodarowania terenu; dopuszczalne jest unieszkodliwianie ścieków w obrębie posiadanego terenu,
  - d) zaopatrzenie w energię elektryczną i gaz.
4. W indywidualnych przypadkach dopuszcza się zabudowę mieszkaniową bez usług na działce.
5. Na terenie nr 3 wyznacza się lokalizację centrum dzielnicowego.
6. Dla zagospodarowania, o którym mowa w ust. 5, obowiązuje nadzór archeologiczny na etapie prowadzenia prac ziemnych.

## § 12

1. Wyznacza się, oznaczony na rysunku planu symbolem **ZU1**, **teren parku miejskiego**.

2. Podstawowym sposobem zagospodarowania terenu, o którym mowa w ust. 1, jest urządzenie utrzymywania zespołów zieleni ozdobnej wraz z trasami spacerowymi.
3. Jako dopuszczalne zagospodarowanie terenu ustala się:
  - 1) lokalizację usług kultury i rozrywki oraz gastronomii, jeśli przyczynią się one o wzbogacenie podstawowych funkcji tego obszaru i nie spowodują kolizji z podstawowym sposobem użytkowania,
  - 2) lokalizacji urządzeń do gier i zabaw,
  - 3) lokalizację Zespołu Szkół Muncypalnych.
4. Dla zagospodarowania, o którym mowa w ust. 2 i 3 obowiązuje nadzór archeologiczny na etapie prowadzenia prac ziemnych.

## § 13

1. Wyznacza się, oznaczone na rysunku planu symbolem **ZS, tereny usług sportowych i rekreacyjnych w zieleni.**
2. Tereny usług sportowych i rekreacyjnych w zieleni przeznaczają się dla celów utrzymania i budowy nowych obiektów sportu, turystyki oraz aktywnego wypoczynku wraz z terenami urządzonej zieleni publicznej.
3. W terenach ZS — jako użytkowanie uzupełniające — dopuszcza się:
  - 1) lokalizację obiektów rozrywki, gastronomii i handlu, na warunkach określonych w decyzji o warunkach zabudowy i zagospodarowania terenu,
  - 2) na terenie nr 23 uzupełnienie zagospodarowania terenu o zespół garaży wkomponowanych w otoczenie,
  - 3) lokalizację Zespołu Szkół Muncypalnych wraz z zapleczem sportowym i rekreacyjnym.
4. Dla zagospodarowania, o którym mowa w ust. 3, pkt 2 obowiązuje nadzór archeologiczny na etapie prowadzenia prac ziemnych.
5. Ustala się minimalny zakres inżynierskiego uzbrojenia terenu:
  - 1) ulica o utwardzonej nawierzchni, stosownie do klasyfikacji ustalonej planem zagospodarowania przestrzennego miasta,
  - 2) zaopatrzenie w wodę z wodociągu,
  - 3) odprowadzenie ścieków do kanalizacji miejskiej lub do oczyszczalni lokalnych; dopuszczalne jest unieszkodliwienie ścieków w obrębie działki budowlanej,
  - 4) zaopatrzenie w energię elektryczną.

## § 14

1. Wyznacza się tereny cmentarzy, oznaczone na rysunku planu symbolem **ZC.**
2. Dopuszczalne przeznaczenie terenów wymienionych w ust. 1 obejmuje:

- 1) parkingi ogólnodostępne zlokalizowane na zasadach określonych w przepisach szczególnych,
  - 2) zieleni urządzonej.
3. Zaleca się wprowadzenie zieleni wysokiej na obrzeżach terenu ze względów estetycznych i sanitarnych.

## ROZDZIAŁ III

## § 15

Określenie stawek procentowych służących naliczaniu jednorazowej opłaty z tytułu wzrostu wartości nieruchomości, związanej z uchwaleniem planu.

1. Zgodnie z art. 10, ust. 3, w związku z art. 36, ust. 3 ustawy z dnia 7 lipca 1994 r. o zagospodarowaniu przestrzennym ustala się stawkę procentową służącą naliczeniu jednorazowej opłaty od wzrostu wartości nieruchomości związanej z uchwaleniem zmian planu:

Stawka procentowa wynosi:

- |  |           |
|--|-----------|
| 1. dla terenów oznaczonych symbolem <b>MN2, MN3, MN4</b> | <b>0%</b> |
| 2. dla terenów oznaczonych symbolem <b>MU</b>            | <b>0%</b> |
| 3. dla terenów oznaczonych symbolem <b>ZC</b>            | <b>0%</b> |
| 4. dla terenów oznaczonych symbolem <b>ZS, ZU2</b>       | <b>0%</b> |

## ROZDZIAŁ IV

## § 16

Z dniem wejścia w życie niniejszej uchwały tracą moc przepisy miejscowego planu ogólnego zagospodarowania przestrzennego miasta Tychy, zatwierdzonego uchwałą Rady Miejskiej nr 57/94 z dnia 17 listopada 1994 r., ogłoszonego w Dzienniku Urzędowym Województwa Katowickiego nr 15 z dnia 16 grudnia 1994 r., poz. 205, a dotyczące terenów objętych zmianą planu.

## § 17



Wykonanie uchwały powierza się Zarządowi Miasta.



## § 18



Uchwała wchodzi w życie po upływie 14 dni od dnia jej ogłoszenia w Dzienniku Urzędowym Województwa Katowickiego.



**PRZEWODNICZĄCY  
RADY MIEJSKIEJ**

**mgr Grzegorz Kazimierski**

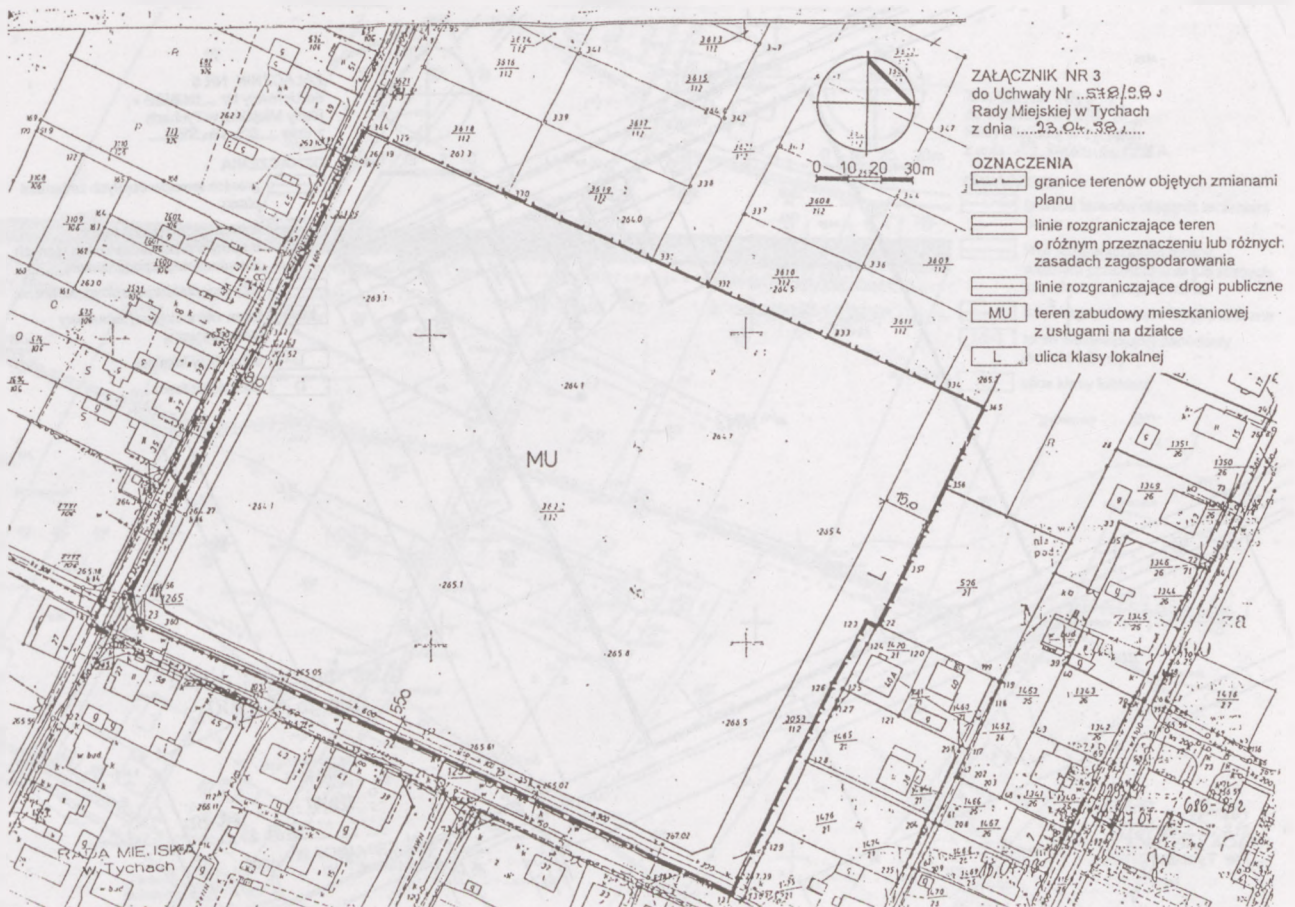
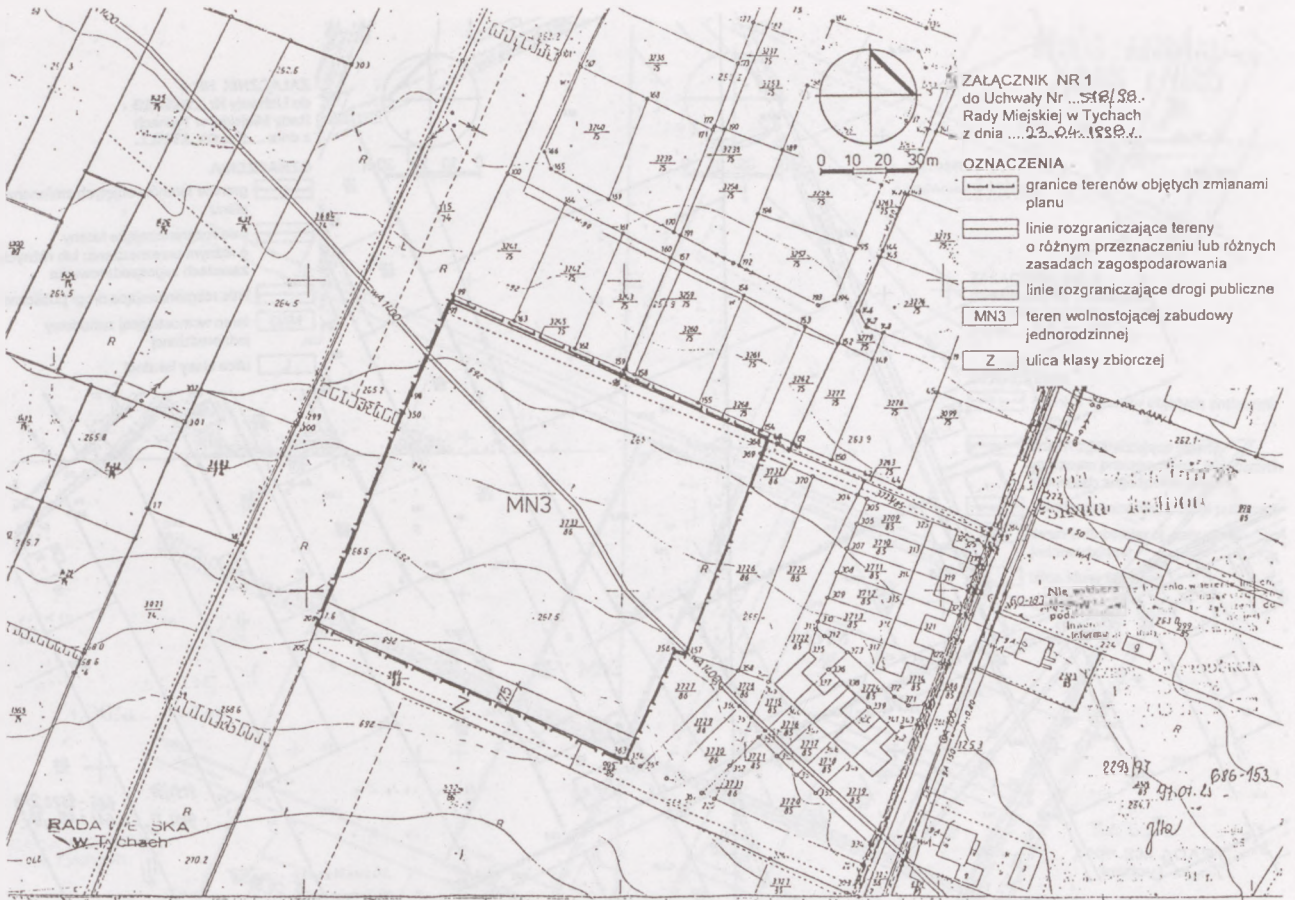


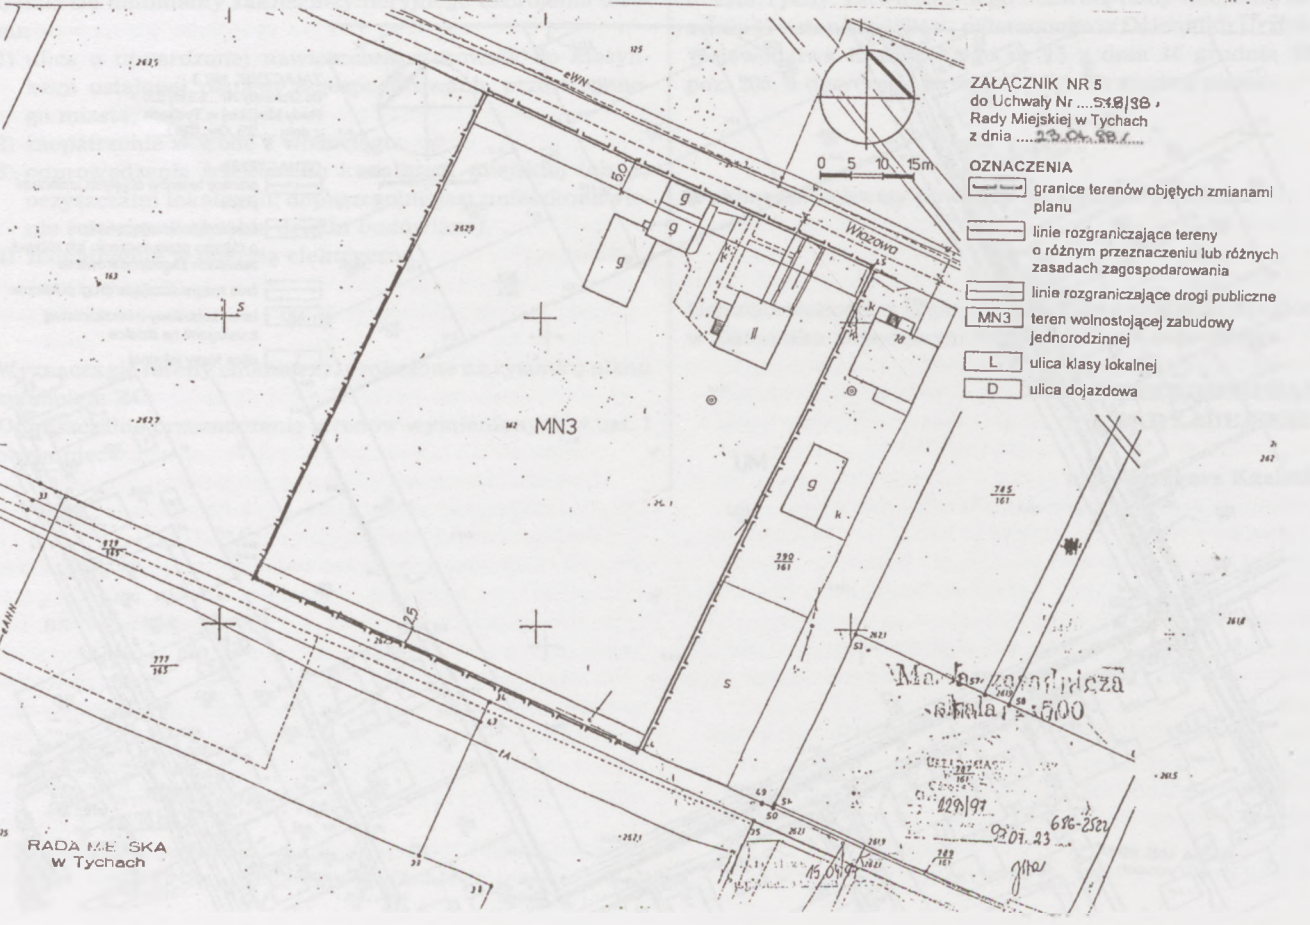
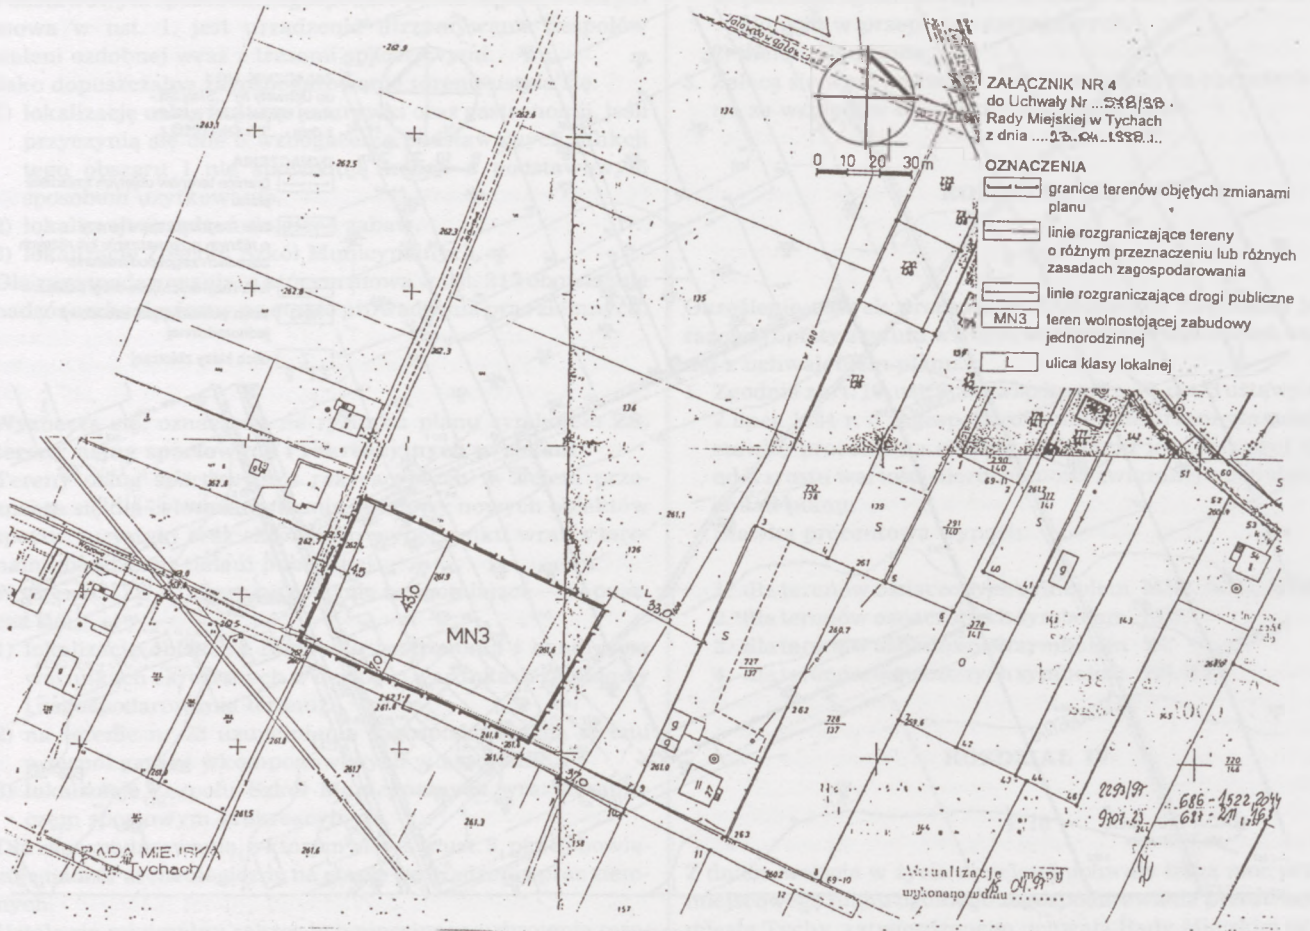




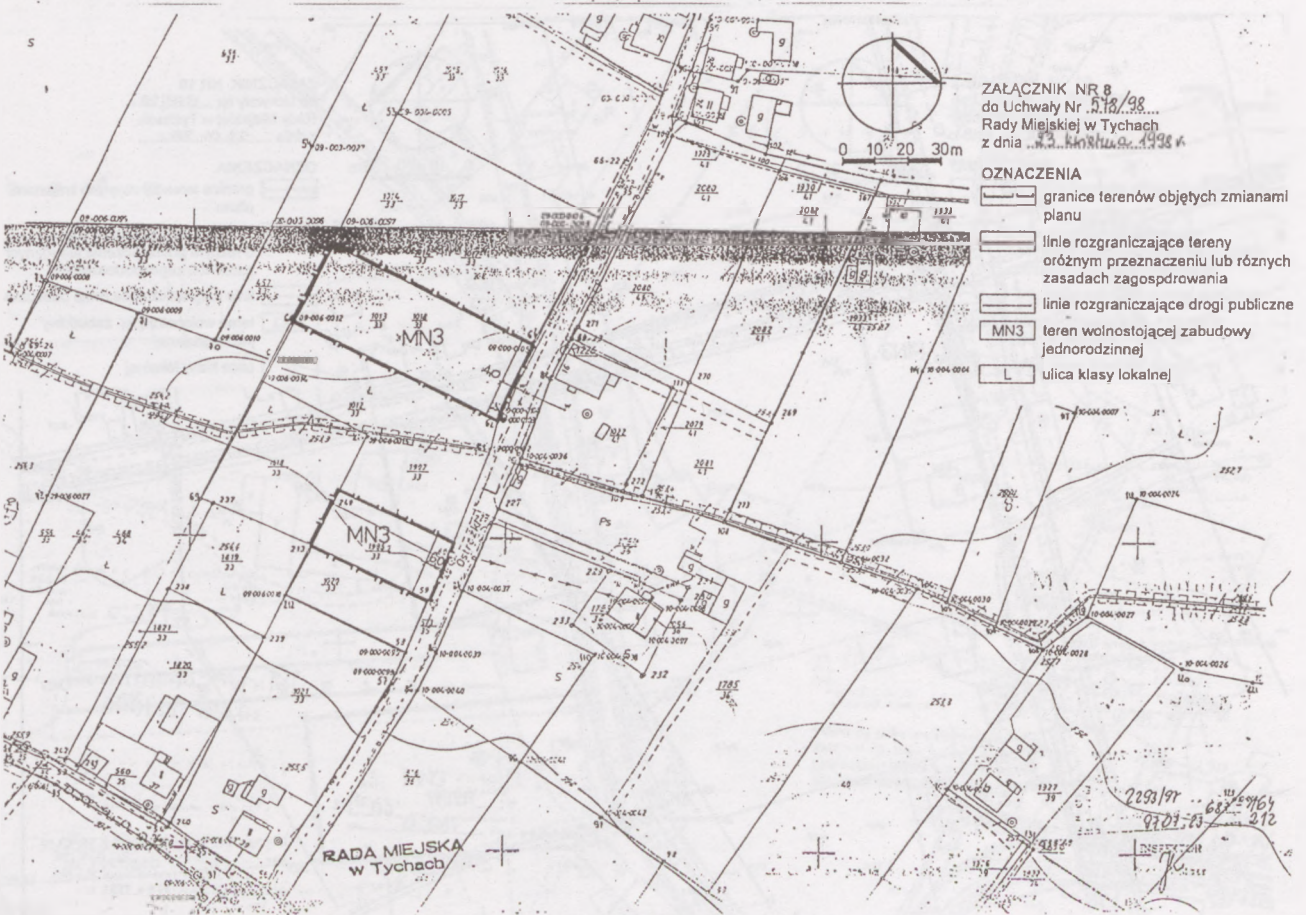
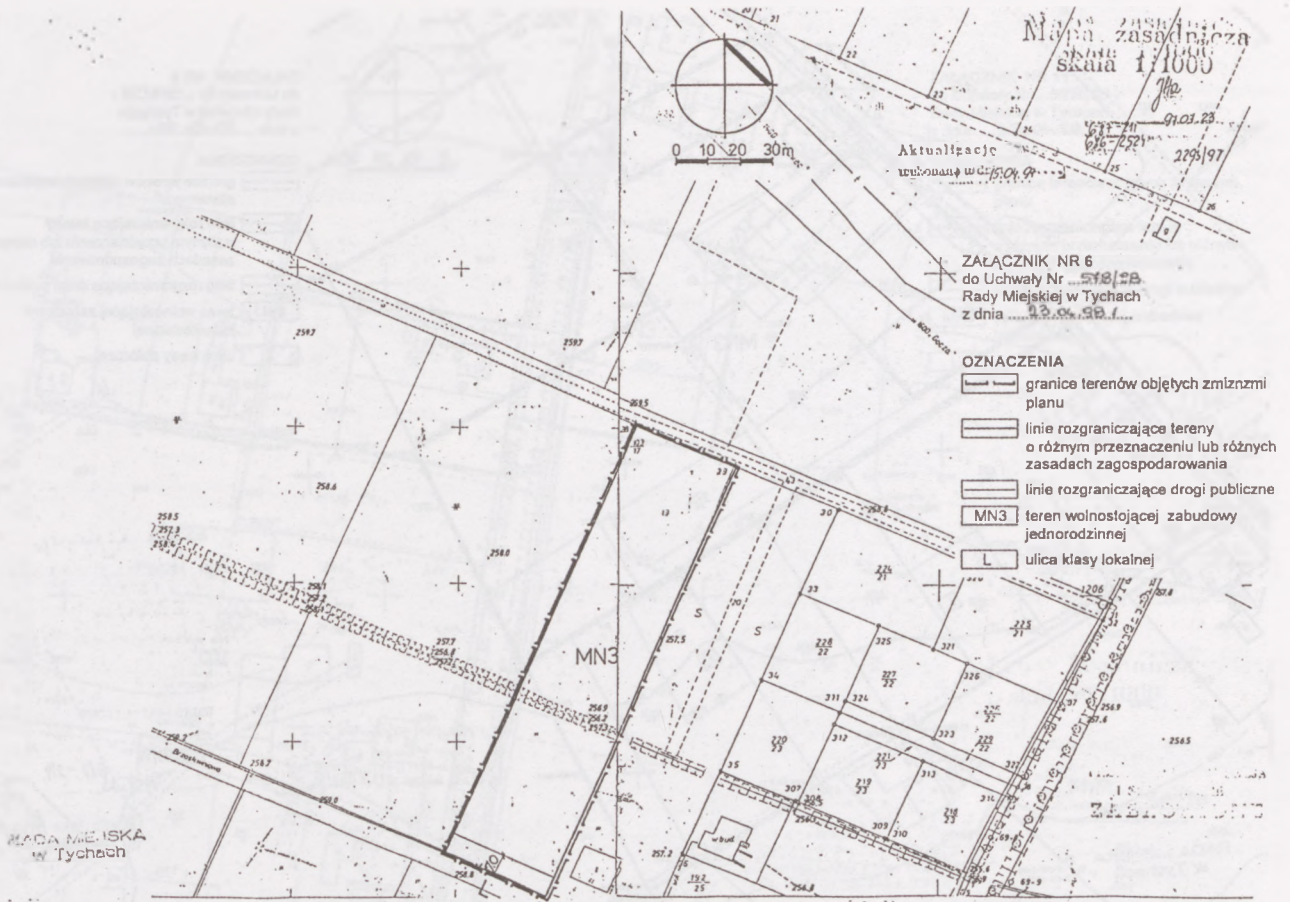


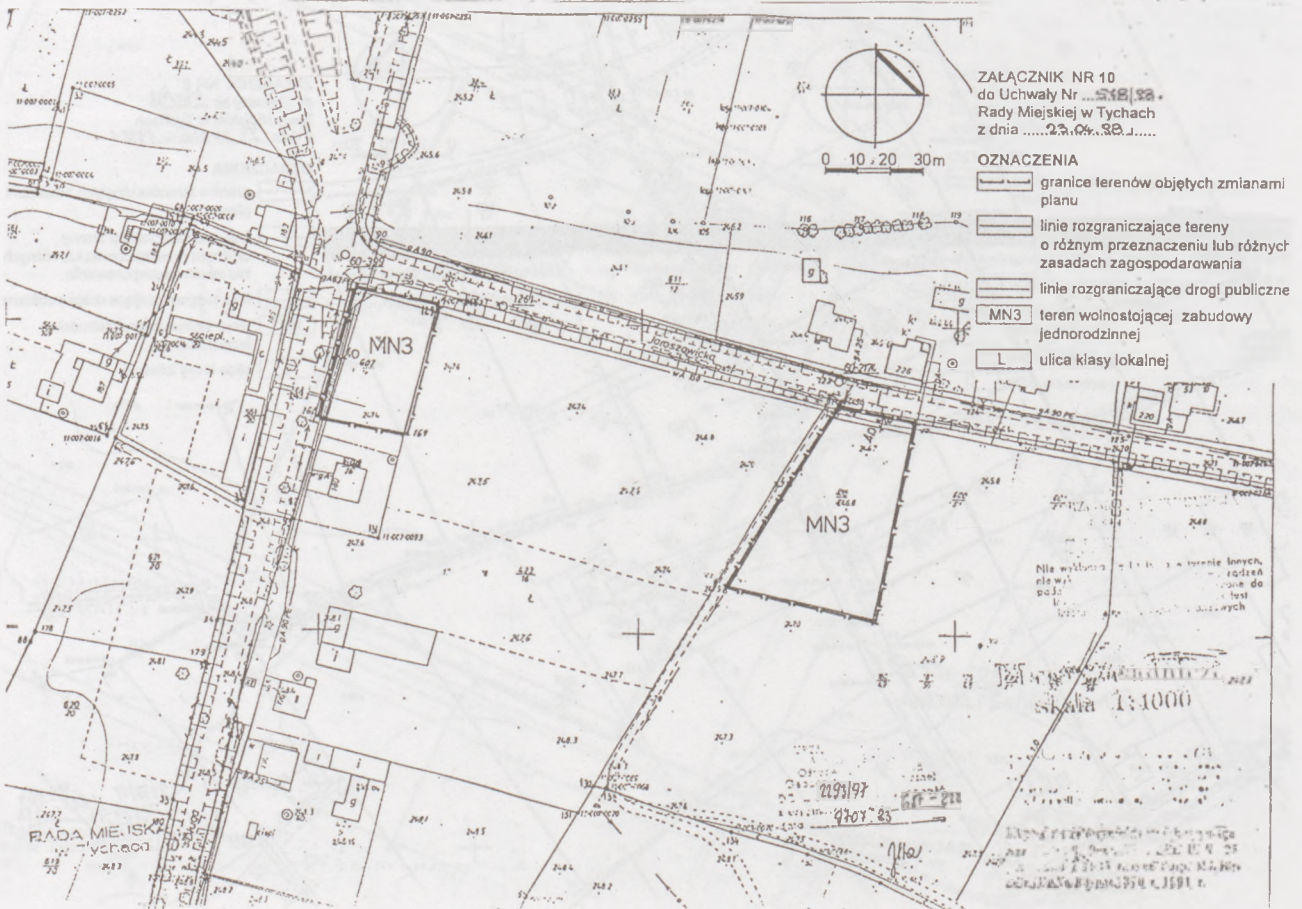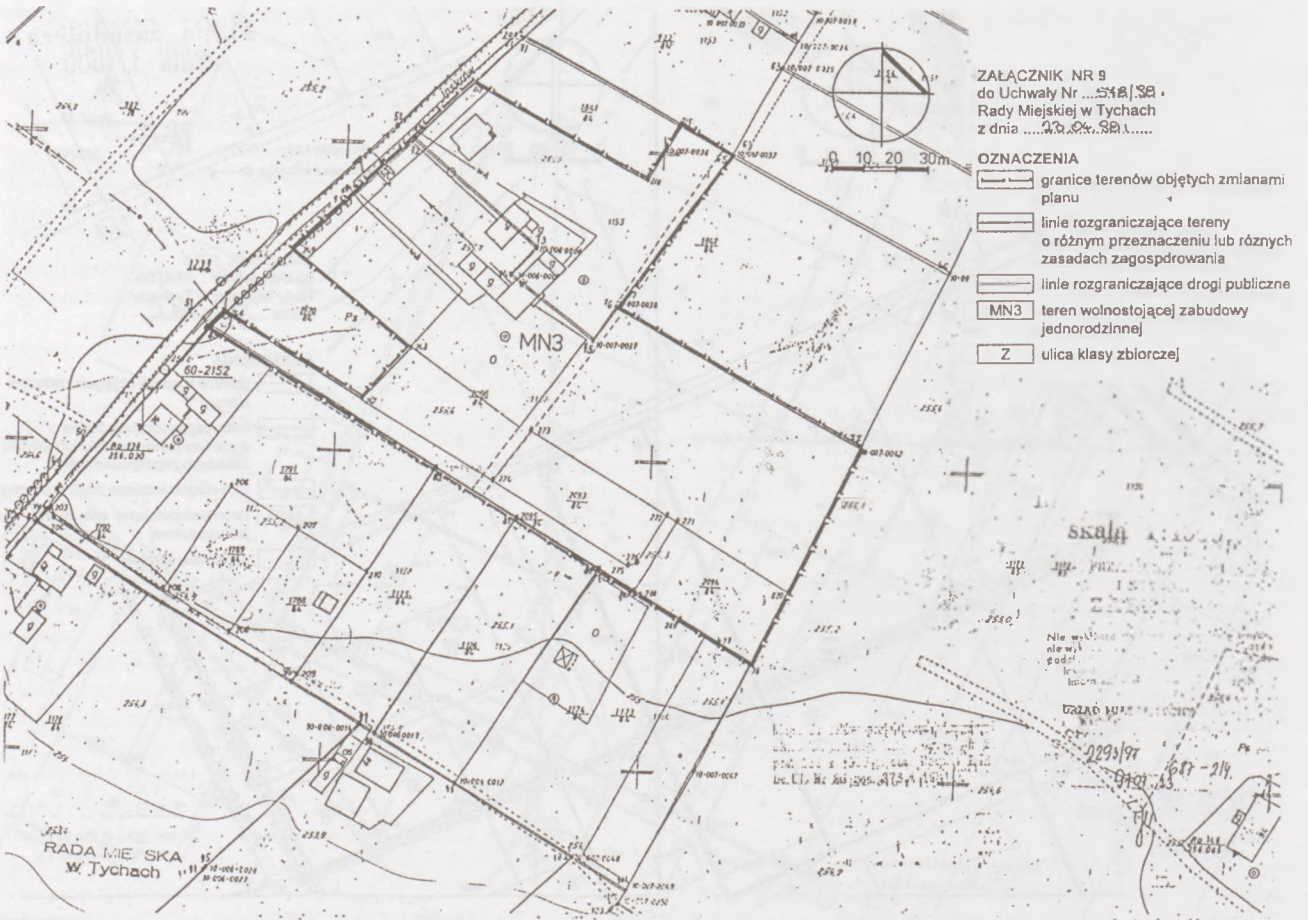




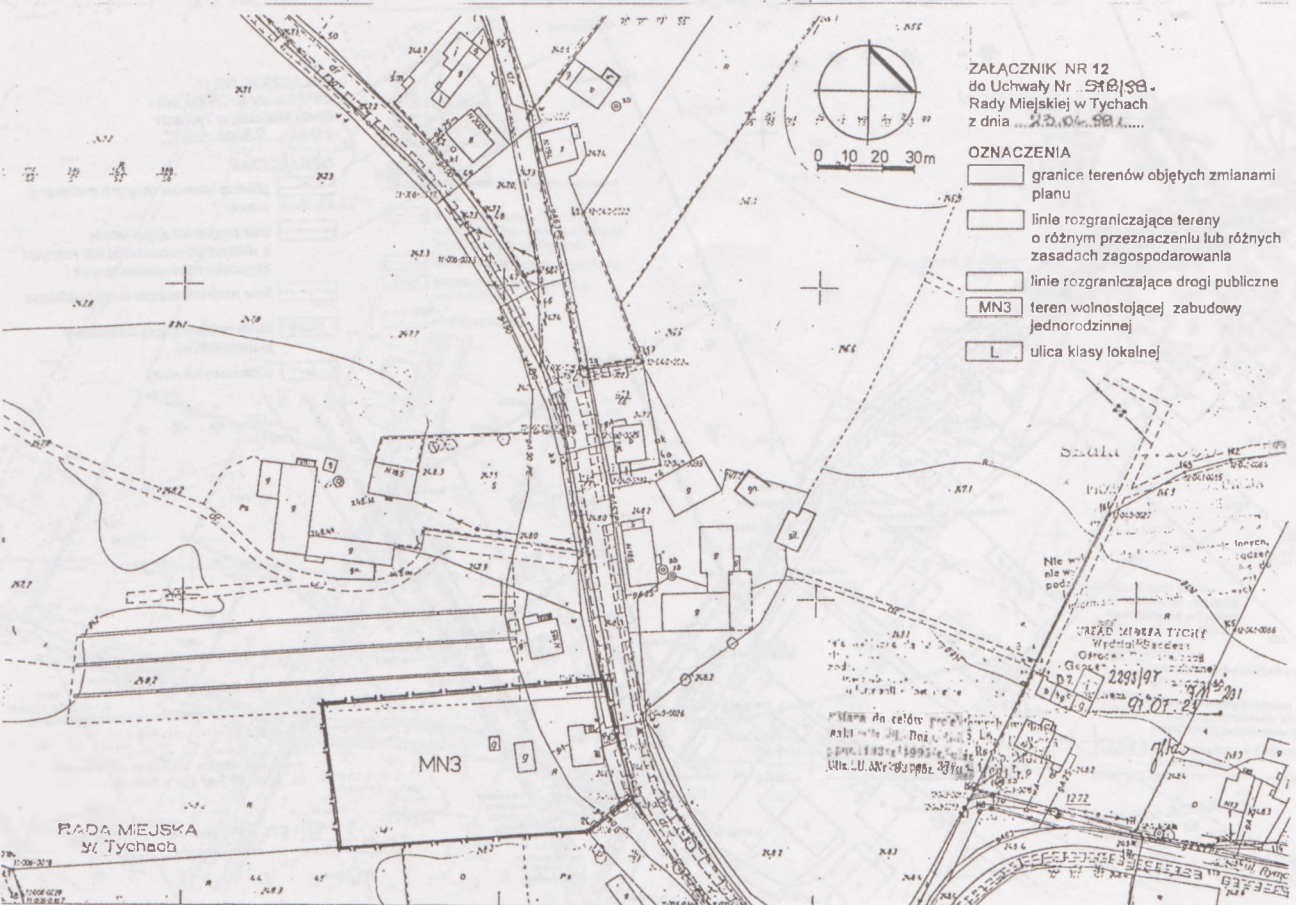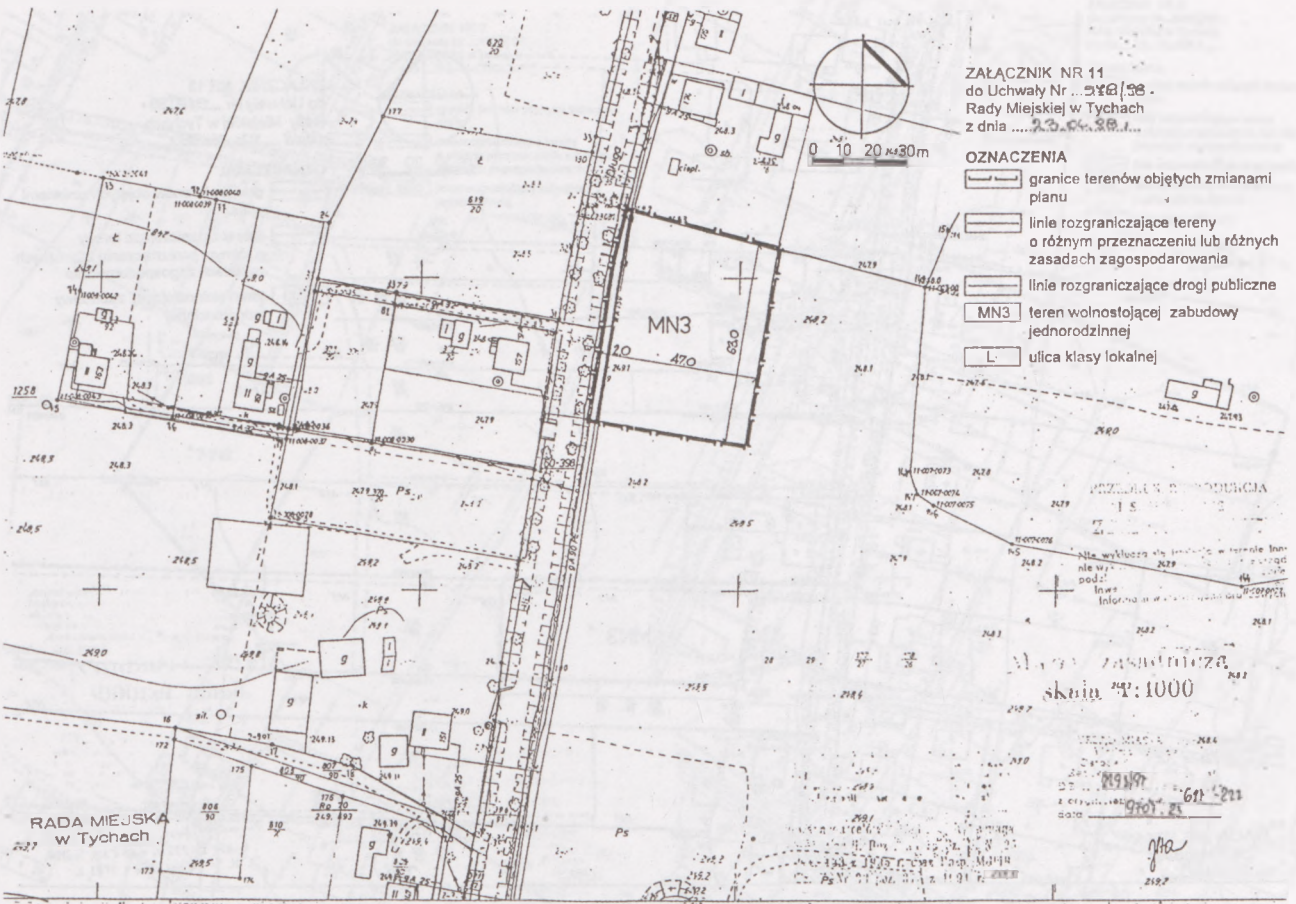

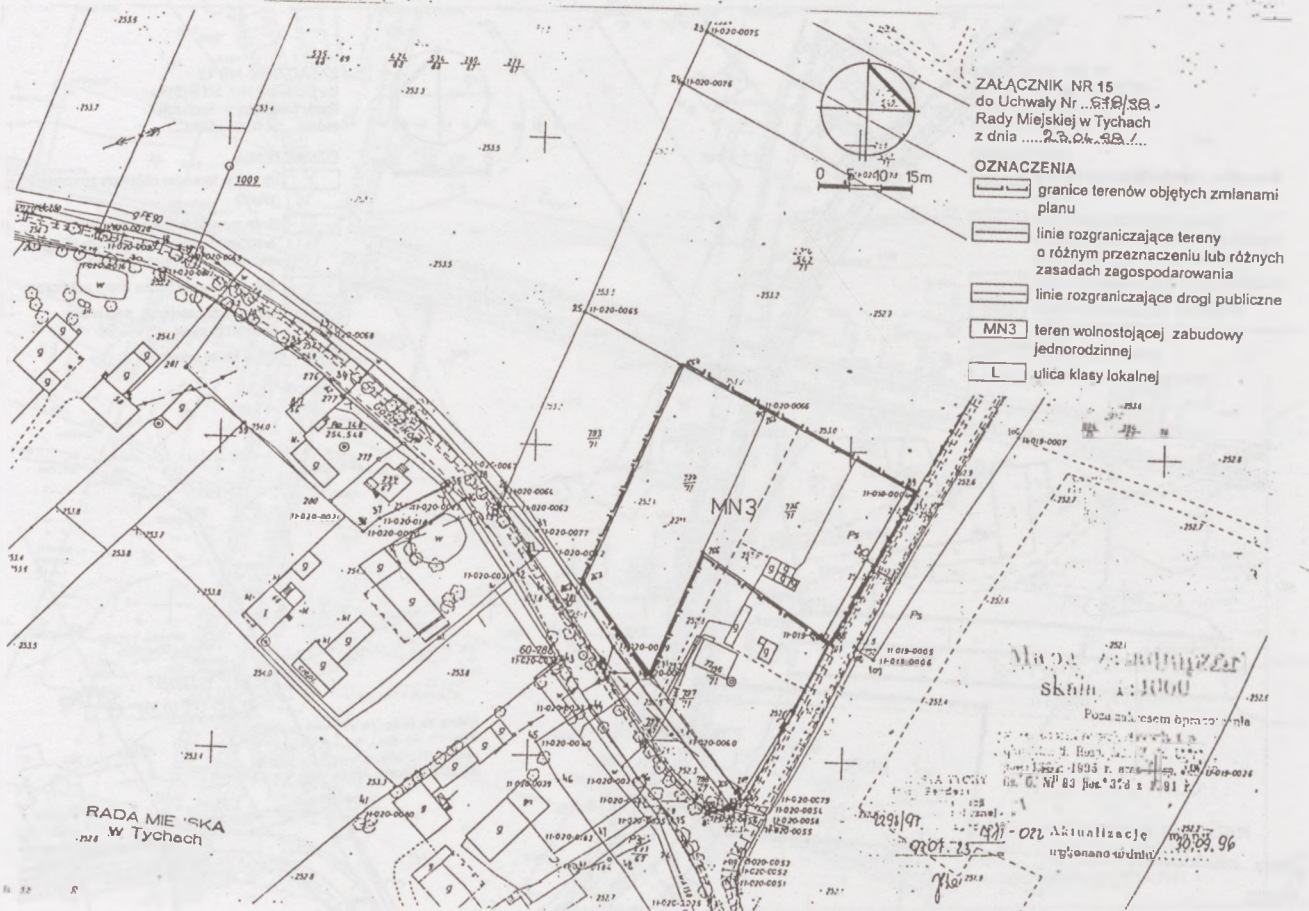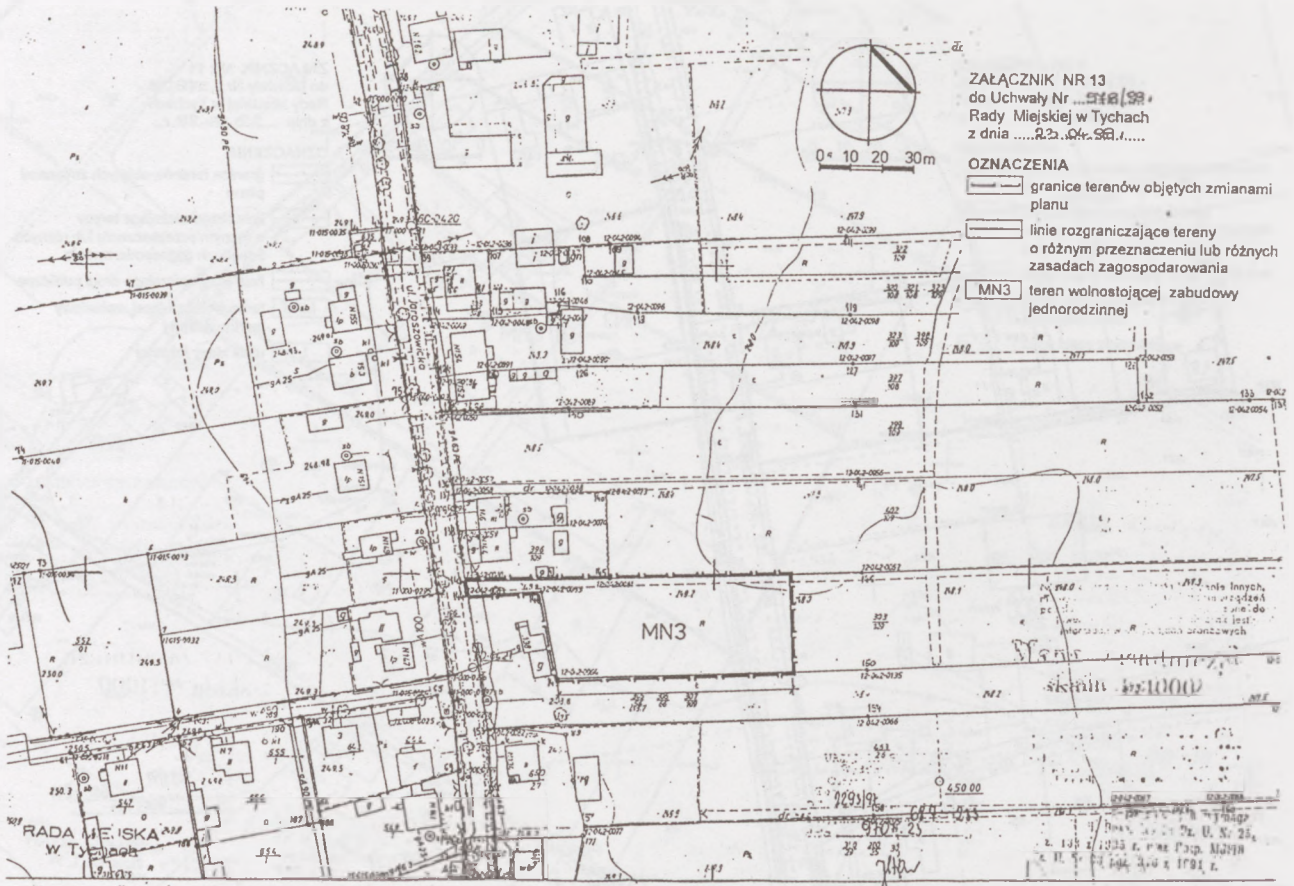

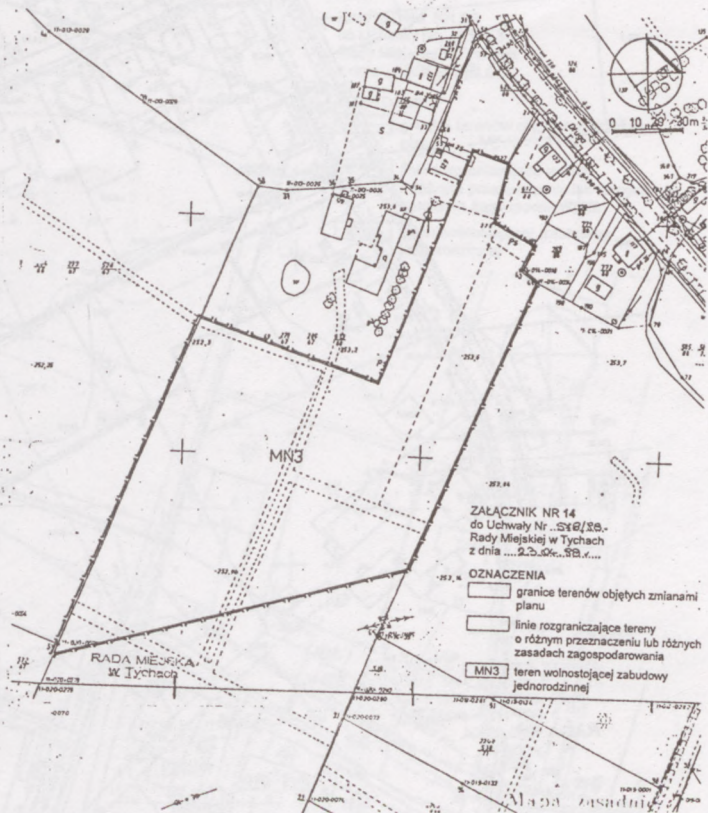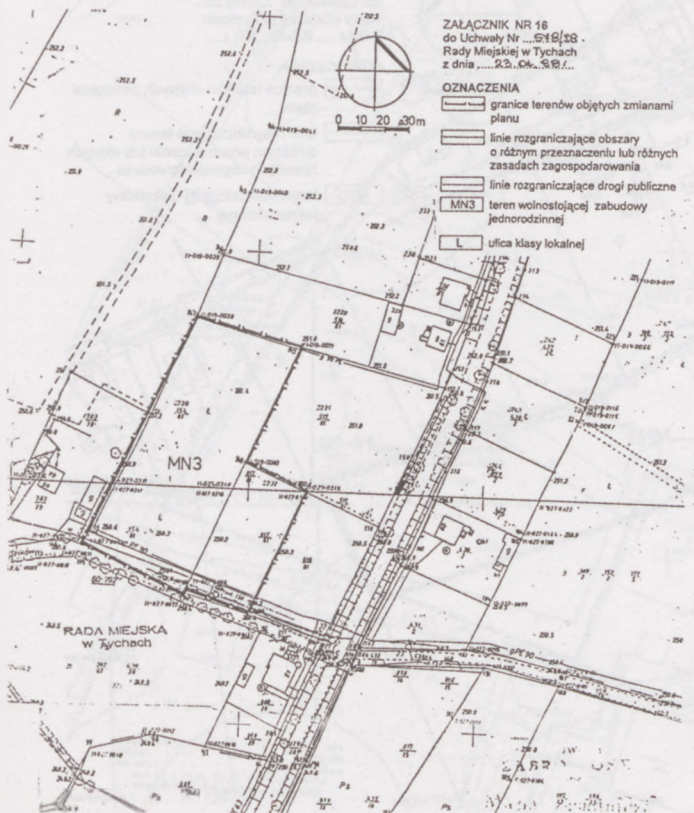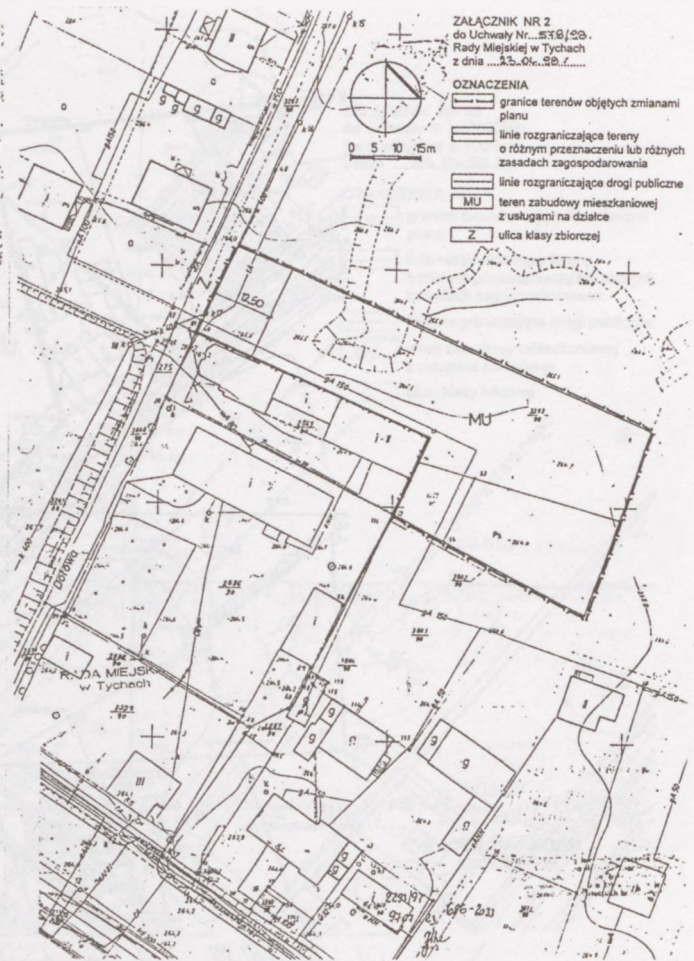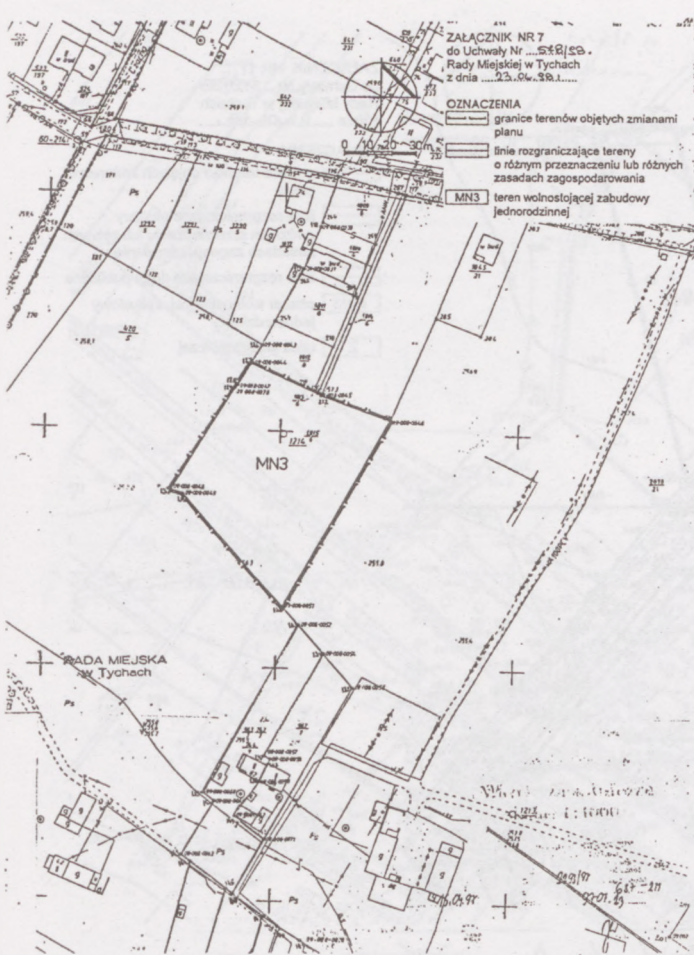

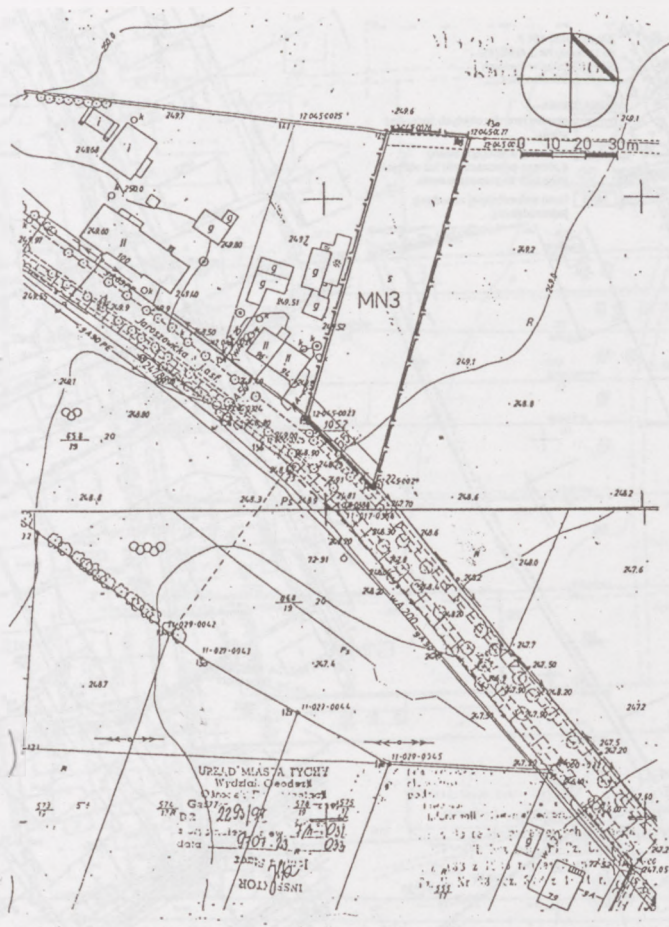

ZAŁĄCZNIK NR 17  
do Uchwały Nr ...~~518~~/98.  
Rady Miejskiej w Tychach  

- OZNACZENIA**
- granice terenów objętych zmianami planu
  - linie rozgraniczające obszary o różnym przeznaczeniu lub różnych zasadach zagospodarowania
  - linie rozgraniczające drogi publiczne
  - MN3 obszar wolnostojącej zabudowy jednorodzinnej
  - Z ulica klasy zbiorczej


skala 1:1000

UZASADNIENIE

Z

RADA MIEJSKA  
w Tychach

URZĘD MIASTA TYCHY  
Wydział Geodezji  

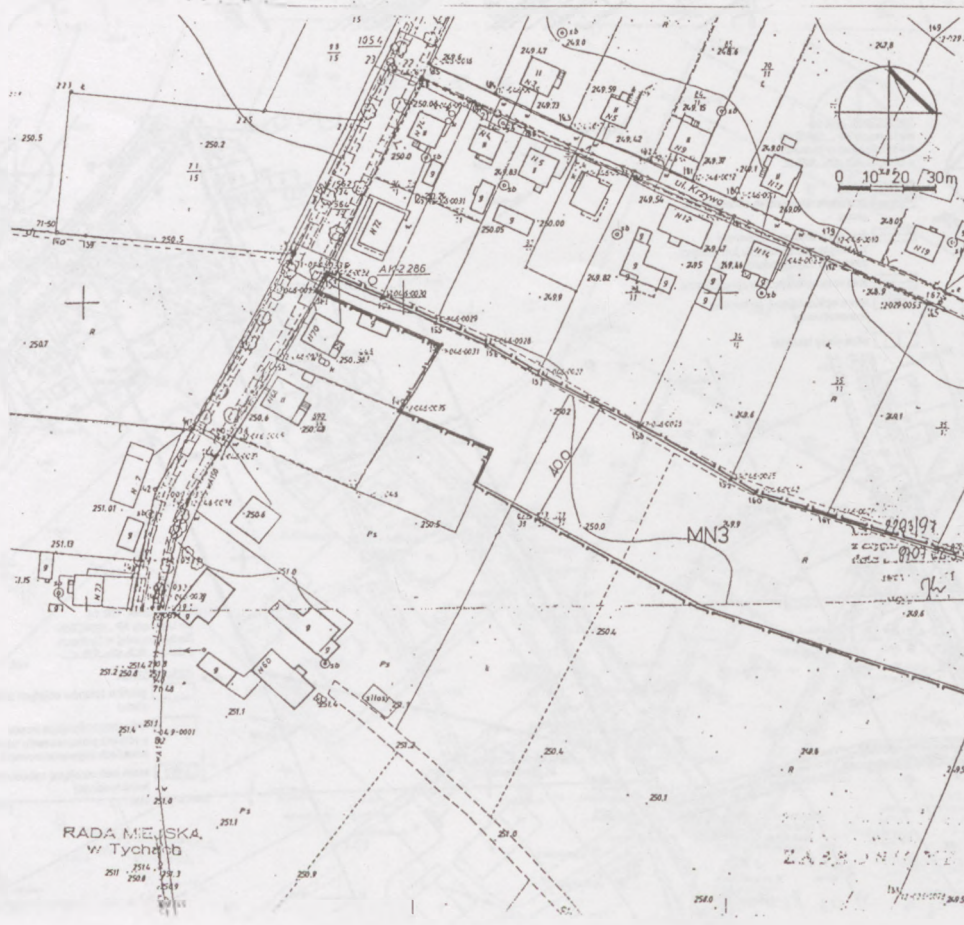

ZAŁĄCZNIK NR 18  
do Uchwały Nr ...~~518~~/98.  
Rady Miejskiej w Tychach  



- OZNACZENIA**
- granice terenów objętych zmianami planu
  - linie rozgraniczające tereny o różnym przeznaczeniu lub różnych zasadach zagospodarowania
  - MN3 teren wolnostojącej zabudowy jednorodzinnej

skala 1:1000

UZASADNIENIE


RADA MIEJSKA  
w Tychach

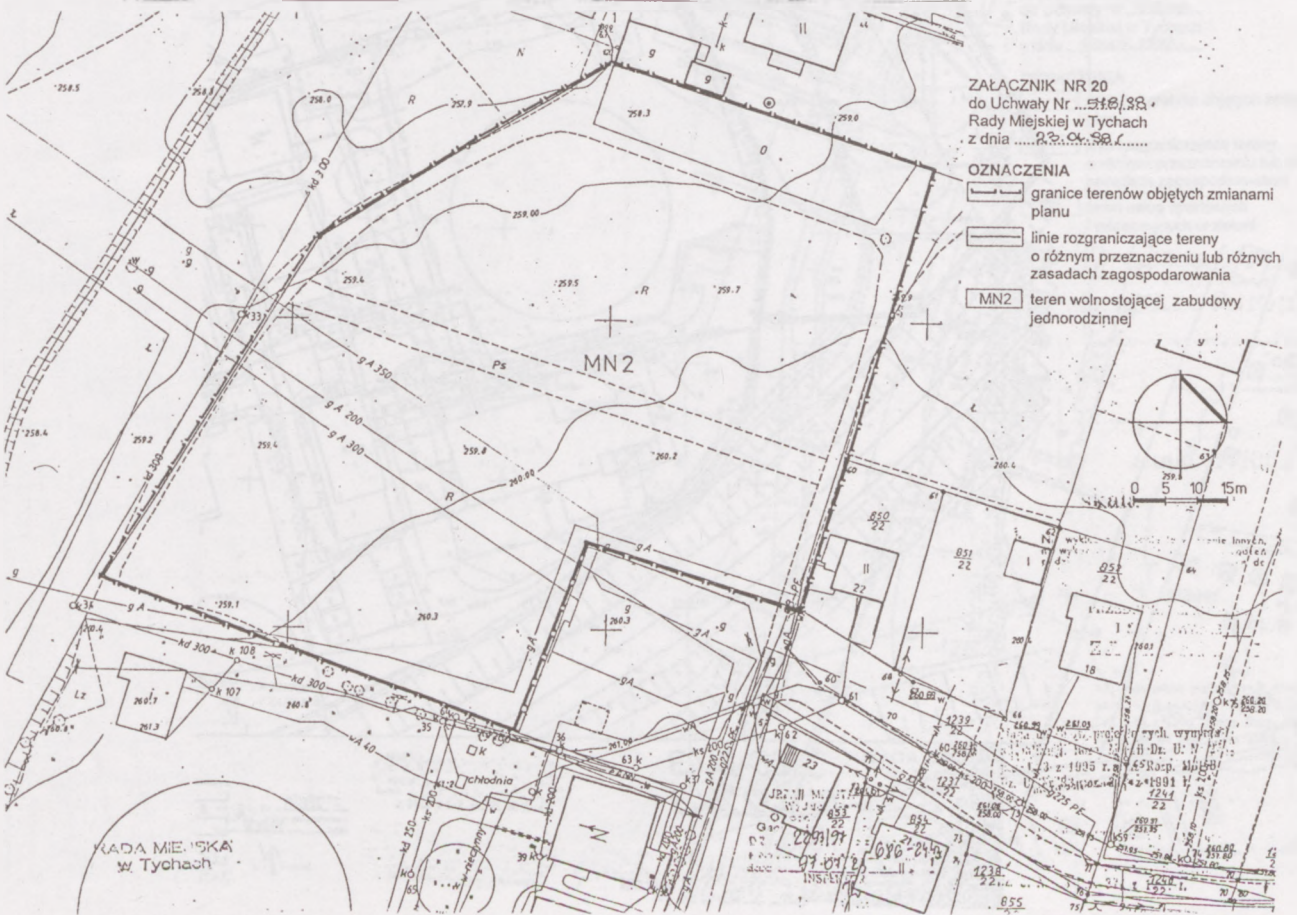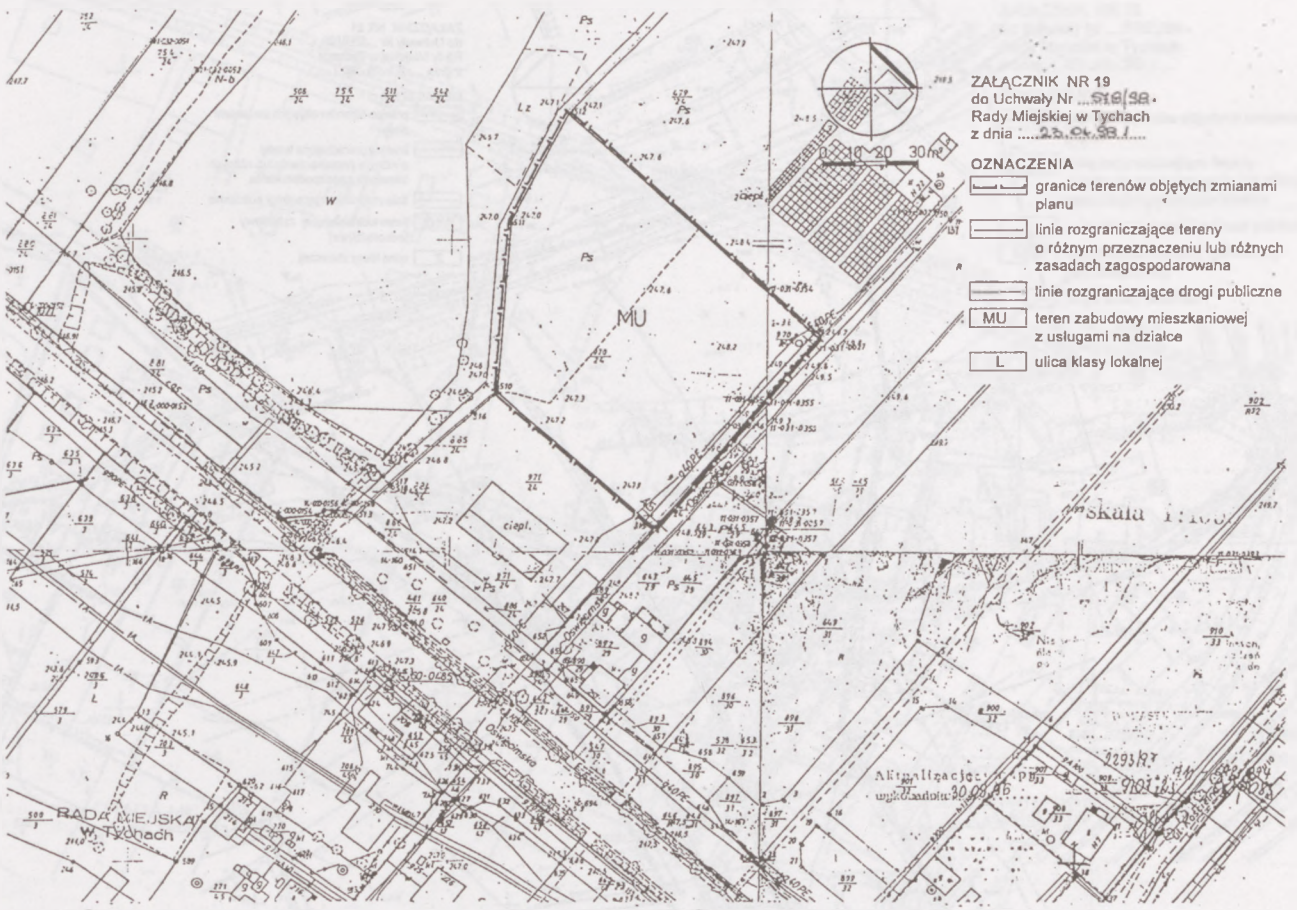



ZALĄCZNIK NR 21  
do Uchwały Nr ...  
Rady Miejskiej w Tychach  
z dnia ...

- OZNACZENIA**
- granice terenów objętych zmianami planu
  - linie rozgraniczające tereny o różnym przeznaczeniu lub różnych zasadach zagospodarowania
  - linie rozgraniczające drogi publiczne
  - teren wolnostojącej zabudowy jednorodzinnej
  - ulica klasy zbiorczej



386-2443

55 142 2443

1:500



RADA MIEJSKA

Przebieg linii kolejowej nr 100  
w Tychach  
1:500  
1997

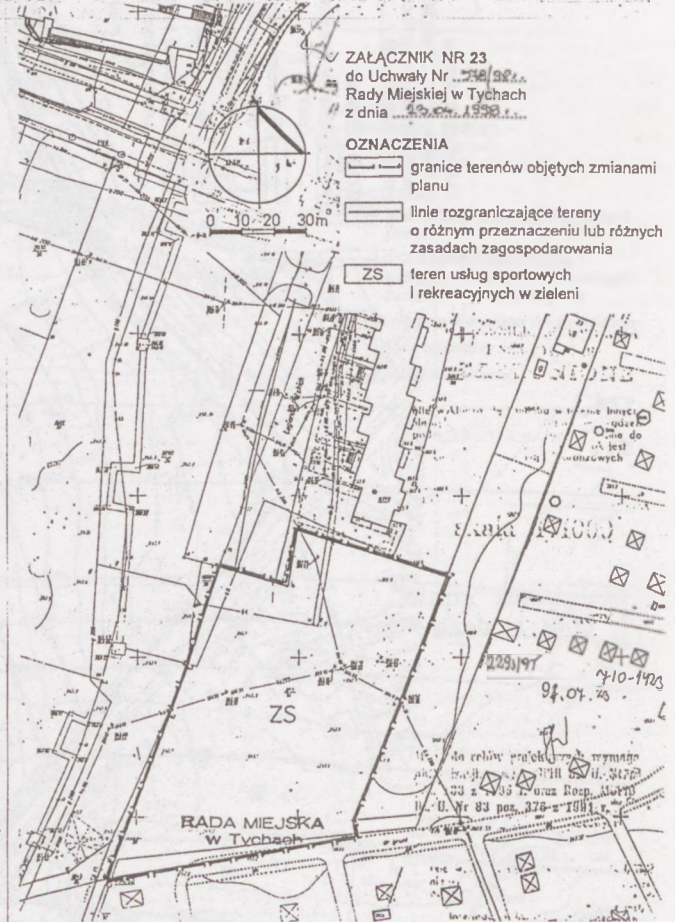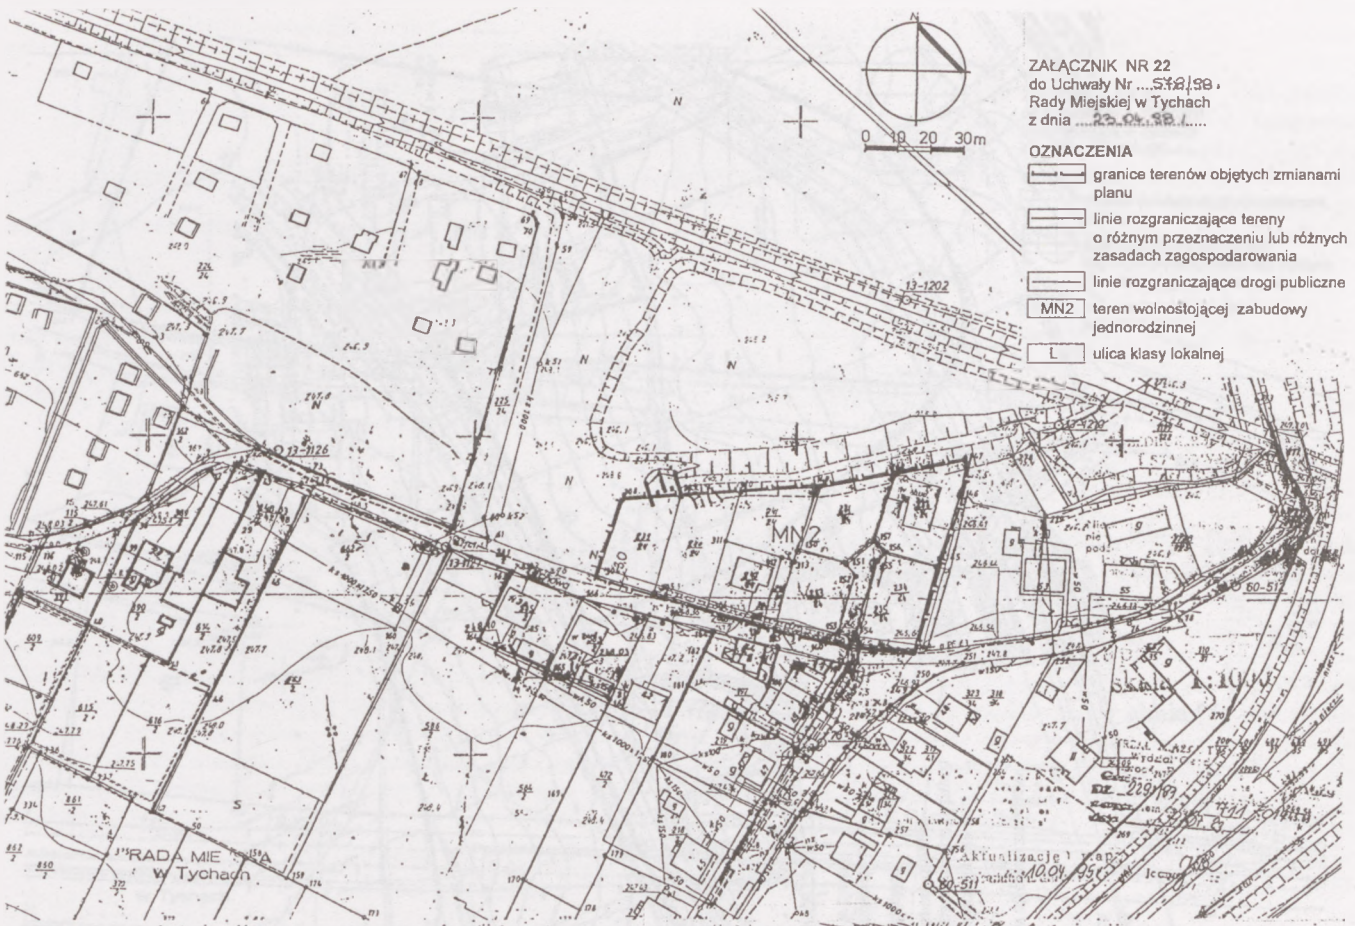








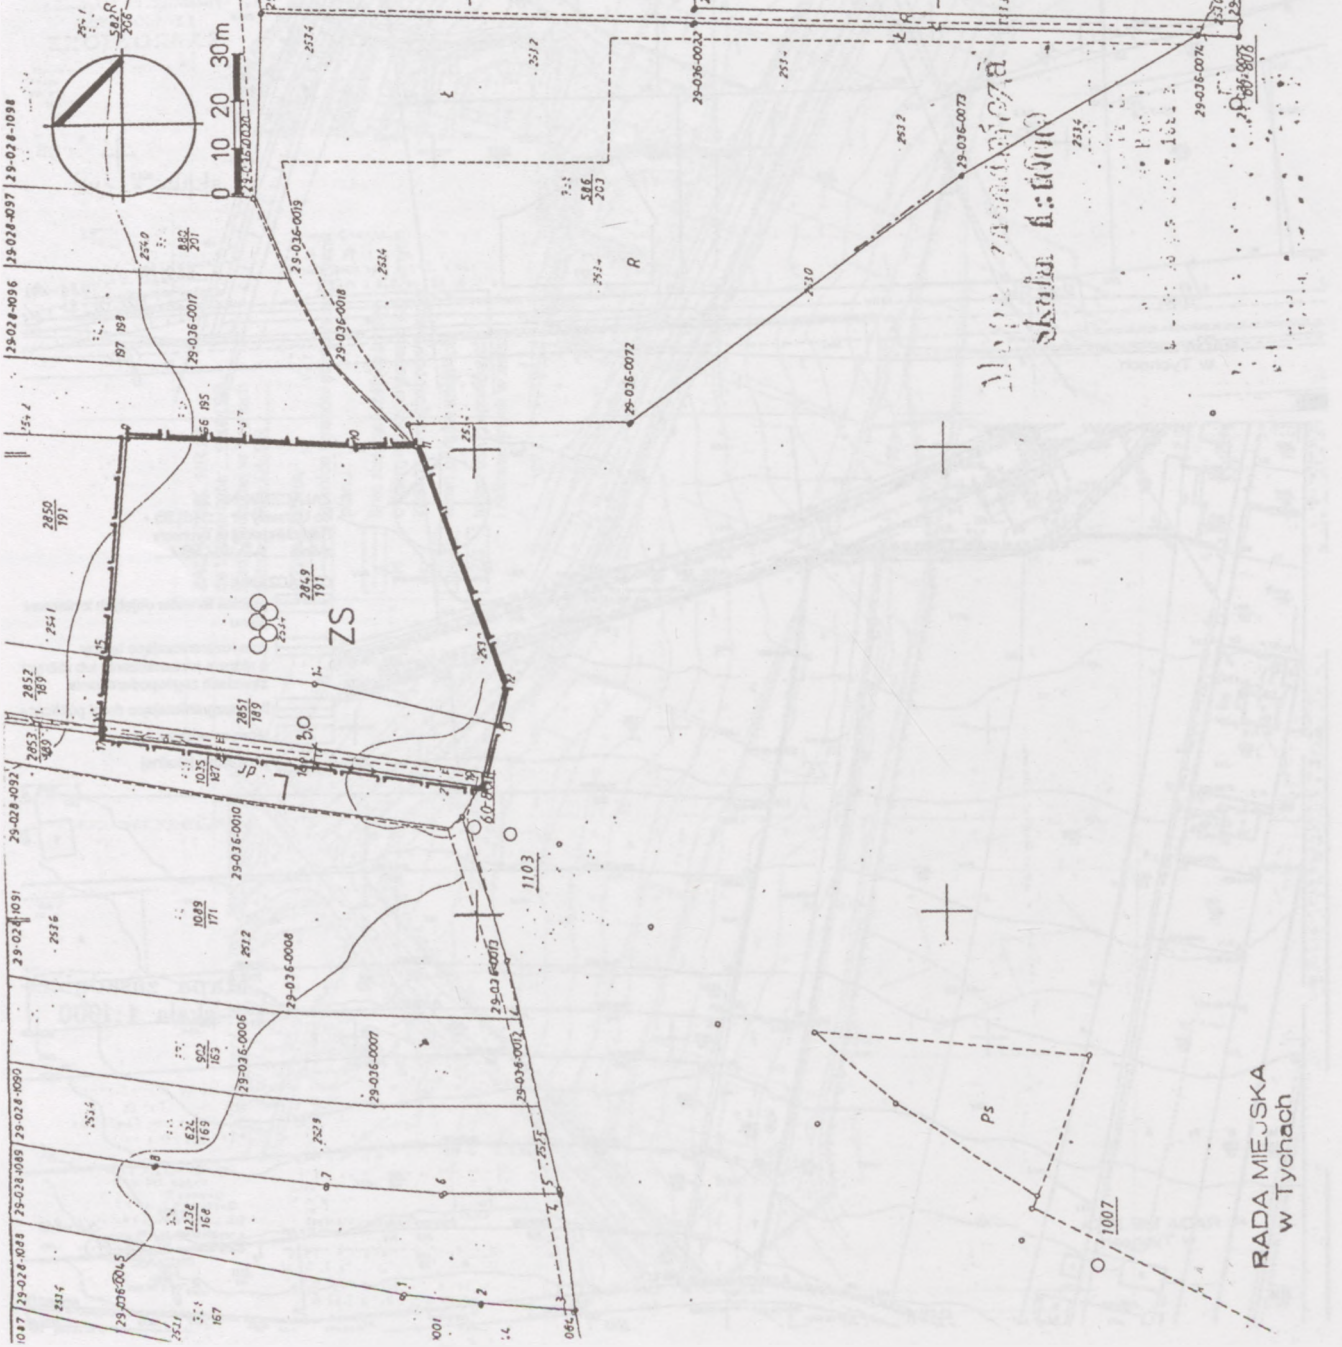


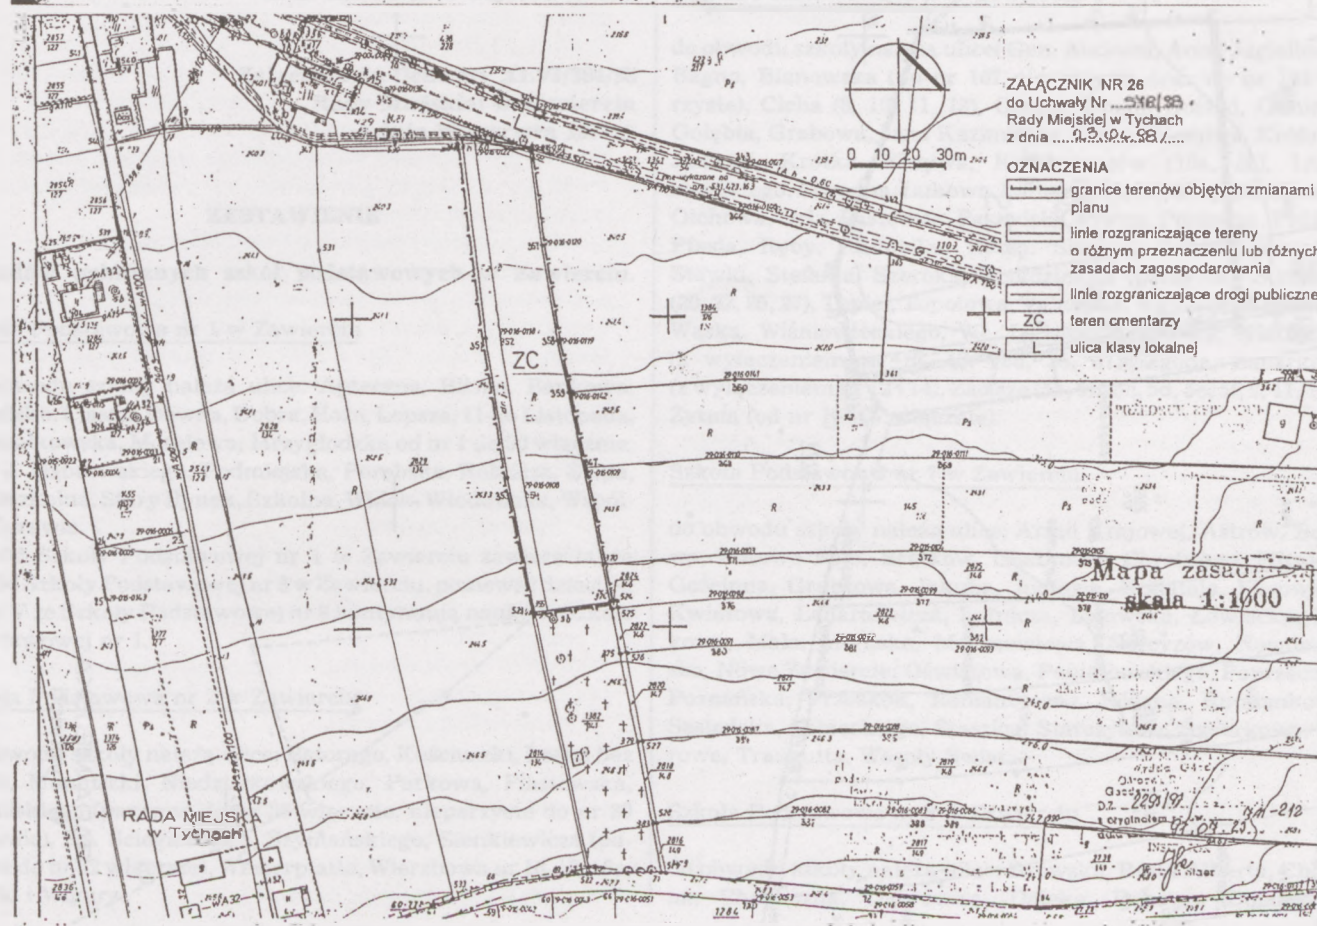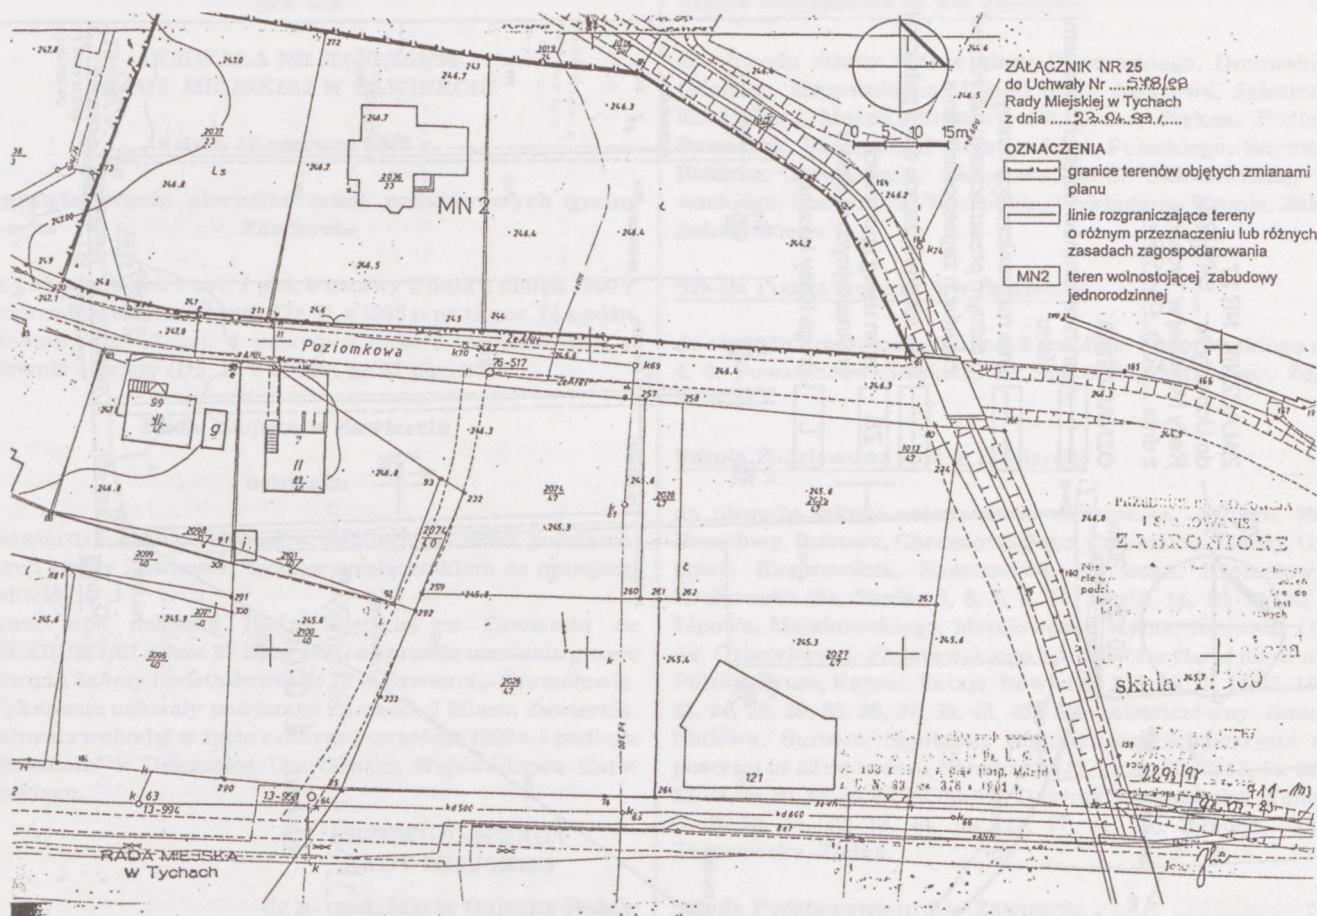

ZALĄCZNIK NR 27  
do Uchwały Nr ...  
Rady Miejskiej w Tychach  
z dnia ...

**OZNACZENIA**

    -  granice terenów objętych zmianami planu
-  linie rozgraniczające tereny o różnym przeznaczeniu lub różnymi zasadach zagospodarowania
-  linie rozgraniczające drogi publiczne
-  teren usług sportowych i rekreacyjnych w zieleni
-  droga klasy lokalnej



RADA MIEJSKA  
w Tychach

poz. 258

**UCHWAŁA NR XLVI/394/98  
RADY MIEJSKIEJ W ZAWIERCIU**

z dnia 16 czerwca 1998 r.

**w sprawie granic obwodów szkół podstawowych gminy Zawiercie**

Na podstawie art. 7 ust. 1 pkt. 8 ustawy z dnia 8 marca 1990 r. o samorządzie terytorialnym (Dz. U. z 1996 r. nr 13 poz. 74 z późn. zmianami), art. 17 ust. 4 ustawy z dnia 7 września 1991 r. o systemie oświaty (Dz. U. z 1996 r. nr 67 poz. 329)

**Rada Miejska w Zawierciu**

**uchwała:**

1. Zatwierdzić granice obwodów publicznych szkół podstawowych gminy Zawiercie, zgodnie z załącznikiem do niniejszej uchwały.
2. Traci moc uchwała Rady Miejskiej w Zawierciu nr XXXIII/277/97 z dnia 27 lipca 1997 w sprawie ustalenia granic obvodu Szkoły Podstawowej nr 13 w Zawierciu-Kromołowie.
3. Wykonanie uchwały powierzyć Zarządowi Miasta Zawiercia.
4. Uchwała wchodzi w życie z dniem 1 września 1998 r. i podlega ogłoszeniu w Dzienniku Urzędowym Województwa Katowickiego.

**PRZEWODNICZĄCA  
RADY MIEJSKIEJ**

dr n. med. Maria Gajeka-Bożek

**Załącznik do Uchwały XLVI/394/98  
Rady Miejskiej w Zawierciu  
z dnia 16 czerwca 1998 r.**

**ZESTAWIENIE**

**obwodów publicznych szkół podstawowych w Zawierciu.**

Szkoła Podstawowa nr 1 w Zawierciu

do obvodu szkoły należą ulice: Apteczna, Bliska, Bankowa, Cerefisko, Ciasna, Dawna, Dobra, Hoża, Lepsza, 11-go Listopada, Marszałkowska, Morełowa, Mrzygłodzka od nr 1 do 50 włącznie, Plac J. Dąbrowskiego, Podmiejska, Porębska, Rolnicza, Ślepa, Staroszkolna, Stary Rynek, Szkolna, Widok, Włodowska, Wspólna, Żurawia.

Obwód Szkoły Podstawowej nr 1 w Zawierciu zawiera także obwód Szkoły Podstawowej nr 8 w Zawierciu, ponieważ dzieci od klasy V ze Szkoły Podstawowej nr 8 kontynuują naukę w Szkole Podstawowej nr 1.

Szkoła Podstawowa nr 2 w Zawierciu

do obvodu szkoły należą ulice: Batorego, Kościuszki, Leśna bez nr 26, Moniuszki, Niedziałkowskiego, Parkowa, Piastowska, Piłsudskiego (parzyste do nr 38 włącznie, nieparzyste do nr 89 włącznie), Ks. Ściegiennego, Szymańskiego, Sienkiewicza (parzyste do nr 32 włącznie), Westerplatte, Wierzbowa nr 16, 18, 18a, Żwirki i Wigury.

Szkoła Podstawowa nr 3 w Zawierciu

do obvodu szkoły należą ulice: Daszyńskiego, Dmowskiego, Gdańska, Grunwaldzka, Jagiellońska, Jaskrowa, Jaśminowa, Kilińskiego, Mokra, Mostowa, Piekarska, Piękna, Podleśna, Pomorska, Pszczelna, Pszczelne Łąki, Pułaskiego, Reymonta, Rokicka, Równoległa, Składowa, M.C. Skłodowskiej, Słowackiego, Spacerowa, Wschodnia, Wykładana, Wronia, Zakręt, Zubrzyckiego.

Szkoła Podstawowa nr 4 w Zawierciu

do obvodu szkoły należą ulice: 3-go Maja, Paderewskiego nr 2, 4, 6, Powstańców Śląskich, Ks. Kard. Wyszyńskiego, Zegadłowicza.

Szkoła Podstawowa nr 5 w Zawierciu

do obvodu szkoły należą ulice: Amatorska, Asnyka, Biała, Brzechwy, Bukowa, Chrzanowskiego, Cmentarna, Gardy, Grzybowa, Kasprowicza, Kasztanowa, Kijowska, Kromołowska, Krakowska (3a, 3b, 3c, 5, 6, 7, 8, 10, 12, 13, 14, 16, 18, 20, 22), Lipowa, Majakowskiego, Metalowców, Mylna, Norwida, Okólna, Orzeszkowej, Paderewskiego od nr 5 (z wyłączeniem nr 6), Polska, Prusa, Rączki, Rataja, Równa (5, 7, 8, 10, 12, 14, 15, 16, 20, 22, 24, 25, 29, 33, 36, 37, 39, 43, 45), Snopkiewiczówny, Smutna, Stalowa, Surowa, Szpitalna, Sienkiewicza (nieparzyste oraz powyżej nr 32 do końca), Senatorska (3, 4a, 6a, 8, 12, 13, 14, 18, 20, 22, 24, 26, 30, 32, 34, 38, 40, 42, 44), Tuwima, Warszawska, Wenecka (7, 8, 10, 11, 12, 13, 14, 14c, 15, 17, 21, 25), Ziemna, Zimna, Zaporowska, Zielna.

Szkoła Podstawowa nr 6 w Zawierciu

do obvodu szkoły należą ulice: Gen. Andersa, Anny Jagiellonki, Bagno, Blanowska (do nr 167 nieparzyste oraz do nr 184 parzyste), Cicha (8, 10, 11, 13), Czysta, Długa, Dojazd, Gliniana, Gołębia, Grabowa, Jana Kazimierza, Jasna, Klonowa, Królowej Jadwigi, Krótka, Krzywa, Kombatantów (19a, 25), Limanowskiego, Łagodna, Łukowa, Łamana (16, 18), Miejska, Morska, Olchowa, Orla, Pastewna, Pastwiska, Piwna, Północna, Próżna, Ptasia, Ręby, Rudnicka, Rybia, Sitowie, Solidna, Smuzna, Stawki, Stefania, Szeroka, Spółdzielcza (parzyste), Strumień (20, 22, 25, 27), Topiel, Topolowa, Tylna, Ks. Wajzlera, Wapienna, Wąska, Wiśniowieckiego, Wł. Jagiełły, Wrzosowa, Wierzbowa (z wyłączeniem nr 16, 18, 18a, 35, 37), Zgoda, Zaparkowa (z wyłączeniem nr 12 i 14), Zacisze (5a, 5b, 5c, 5d, 5e, 5f, 7, 11, 15a), Żytunia (od nr 1 do 7 włącznie).

Szkoła Podstawowa nr 7 w Zawierciu

do obvodu szkoły należą ulice: Armii Krajowej, Astrów, Boro-wa, Borowe Pole, Bratków, Chabrowa, Chrobrego, Filtrowa, Gościnną, Gruntowa, Jakuba, Jodłowa, Kołłątaja, Kosowska, Kwiatowa, Lenartowicza, Lotnicza, Lwowska, Łowiecka, Makowa, Mała, Młyńska, Modrzewiowa, Narcyzów, Nowomiej-ska, Nowe Zawiercie, Oświatowa, Poniatowskiego, Poprzeczna, Poznańska, Przeskok, Romantyczna, Różana, Rumiankowa, Sąsiedzka, Sobieskiego, Staszica, Storczyków, Świerkowa, To-rowska, Traugutta, Wesoły Świat.

Szkoła Podstawowa nr 8 w Zawierciu

do obvodu szkoły należą ulice: Bzowska, Brata Alberta, Chłodna, Chemiczna, Dąbrowica, Daleka, Dębowa, Dojazdowa,

Działkowców, Głogowa, Górnośląska, Graniczna, Hutnicza, Jagodowa, Jałowcowa, Jęczmienna, Kłosowa, Kopernika, Kresowa, Kręta, Księżycowa, Ładna, Miła, Miodowa, Murarska, Nektarowa, Obrońców Poczty Gdańskiej, Osiedlowa, Piesza, Podkądzielowa, Polna, Pszenna, Pogorzelska, Rzemieślnicza, Sienna, Spadowa, Stary Las, Szczęśliwa, Szewska, Szklarska, Towarowa, Uskok, Willowa, Włókiennicza, Wojska Polskiego, Woskowa, Wróbla, Wypaliska, Żabia, Zachodnia, Zajazdy, Żółwia, Żyły.

#### Szkoła Podstawowa nr 9 w Zawierciu

do obwodu szkoły należą ulice: Broniewskiego, Cegielniana, Cicha (z wyłączeniem 8, 10, 11, 13), Czereśniowa, Ciekawa, Dolna, Gałczyńskiego, Huldczyńskiego, Kraszewskiego, Kwietniowa, Kombatantów (z wyłączeniem 25, 19a), Krakowska (z wyłączeniem 3a, 3b, 3c, 5, 6, 7, 8, 10, 12, 13, 14, 16, 18, 20, 22), Łońska do nr 90 włącznie oraz do nr 117 włącznie, Mickiewicza, Nowowierzbowa, Owocowa, Orzechowa, Południowa, Przechodnia, Przyjaciół, Piłsudskiego (parzyste od nr 40 włącznie, nieparzyste od nr 91 włącznie), Równa (z wyłączeniem 5, 7, 8, 10, 12, 14, 15, 16, 20, 22, 24, 25, 29, 33, 36, 37, 39, 43, 45), Słoneczna, Stalowników, Strumień-Wierczki, Senatorska (z wyłączeniem 3, 4a, 6a, 8, 12, 13, 14, 18, 20, 22, 24, 26, 30, 32, 34, 38, 40, 42, 44), Spółdzielcza nieparzyste, Strumień (z wyłączeniem 20, 22, 25, 27), Widna, Wiśniowa, Wierczki, Wierczki-Północ, Wenecka (z wyłączeniem 7, 8, 10, 11, 12, 13, 14, 14c, 15, 17, 21, 25), Wierzbowa 35, 37, Źródłana, Zuzanka, Zaparkowa 12, 14, Żytnia od nr 8, Zacisze (z wyłączeniem 5a, 5b, 5c, 5d, 5e, 5f, 7, 11).

#### Szkoła Podstawowa nr 11 w Zawierciu

do obwodu szkoły należą ulice: Jastrzębia, Lisia, Łanowa, Łąbedzia, Marciszowska, Młynarska, Myśliwska, Mrzygłodzka od 51 włącznie, Nowowiejska, Ogrodowa, Pogodna, Przesmyk, Wilcza, Wilgi, Zarzeczce.

#### Szkoła Podstawowa nr 13 w Zawierciu

do obwodu szkoły należą ulice: Astronautów, Bema, Biały Kamień, Bilewiczówny, Boczna, Bonerów, Browar, Celiny, Chlebowa, Darniowa, Dożynkowa, Dworska, Filaretów, Firliejów, Fredry, Głęboka, Górská, Grobla, Gromadzka, Hallera, Harcerska od nr 1–49 nieparzyste włącznie i od nr 2–34 włącznie parzyste, Jurajska, Kamienna, Karlińska, Klin, Kmici-ca, Kolorowa, Kredytowa, Łońska od nr 91 oraz od nr 118, Modrzewskiego, Niemcewicza, Ostańcowa, Okiennik, Piaskowa, Piecki, Pionierów, Piwniczna, Pod Górą, Prosta, Przejściowa, Rynek, Siewierska, Skalna, Skarzycka, Skrzetuskiego, Solna, Staromiejska, Stroma, Suliny, Szara, Szymonowica, Targowa, Turystyczna, Urwisko, Uśmiechu, Warzywna, Wielka, Winna, Włodyjowskiego, Zagłoby, Zagonowa, Zakątek, Zbożowa, Żelazna, Żeńców, Żerkowicka, Ziółowa, Żniwna, Zwarta.

#### Szkoła Podstawowa nr 14 w Zawierciu

do obwodu szkoły należą ulice: Czwartaków, Harcerska od nr 51 oraz od nr 36, Konopnickiej, Korzenna, Lepeckiego, Matejki, Orłowska, Poległych, Wjazd, Zagrodowa, Zdrowa, Zwierzyńska, Żeromskiego, Żołnierska.

#### Szkoła Podstawowa nr 15 w Zawierciu

do obwodu szkoły należą ulice: Braterska, Blanowska od nr 169 oraz od nr 186, Cedrowa, Chmielna, Gminna, Jesienna, Karowa,

Krańcowa, Łączna, Modra, Niecała, Obłok, Olendry, Podgórska, Pomrożycka, Przyjaźni, Skarpa, Sportowa, Tęczowa, Tetmajera, Wąwozowa, Wygon, Wyspiańskiego.

poz. 259

### **UCHWAŁA NR XLIV/351/98 RADY GMINY W ZBROSŁAWICACH**

**z dnia 19 czerwca 1998 roku**

#### **w sprawie zmiany uchwały Rady Gminy w Zbrosławicach Nr XIX/159/96 z dnia 23 lutego 1996 roku w sprawie uchwalenia statutu Gminy Zbrosławice**

Na podstawie art. 18 ust. 2 pkt. 1, 22 ust. 2 i art. 40 ust. 2 pkt. 1 ustawy z dnia 8 marca 1990 roku o samorządzie terytorialnym (tj. Dz. U. z 1996 r. Nr 13 poz. 74 z późn. zm.) na wniosek Zarządu Gminy i po zasięgnięciu opinii Komisji Statutowej

#### **Rada Gminy w Zbrosławicach**

**uchwała:**

#### **§ 1**

W uchwale Nr XIX/159/96 Rady Gminy w Zbrosławicach z dnia 23 lutego 1996 roku w sprawie uchwalenia statutu Gminy Zbrosławice wprowadza się następujące zmiany:

- § 39 ust. 4 Statutu Rady Gminy w Zbrosławicach otrzymuje brzmienie:  
Przewodniczący Rady ustala wynagrodzenie dla zatrudnionych w ramach stosunku pracy Wójta, jego Z-cy Członków Zarządu po zasięgnięciu pisemnej opinii, Wiceprzewodniczących Rady i Przewodniczących wszystkich komisji stałych. Zarząd Gminy jest właściwy do nawiązania stosunku pracy z dyrektorami (kierownikami) gminnych jednostek organizacyjnych o ile przepisy szczególnie nie stanowią inaczej.
- w § 39 Statutu Gminy Zbrosławice wprowadza się ust. 5 w następującym brzmieniu:  
Sekretarz Gminy przekazuje Przewodniczącemu Rady Gminy informację o zmianach regulacji prawnych ustalających nowe stawki płacowe pracowników wymienionych w ust. 4 wynikające z każdorazowej zmiany Rozporządzenia Rady Ministrów z dnia 9 lipca 1990 r. w sprawie wynagradzania pracowników samorządowych.
- § 40 ust. 1 Statutu Gminy Zbrosławice otrzymuje brzmienie: Wójt Gminy jest właściwy do nawiązania stosunku pracy z pracownikami Urzędu Gminy:  
— na podstawie powołania przez Radę Gminy z Sekretarzem i Skarbnikiem Gminy,  
— na podstawie umowy o pracę — pozostałymi pracownikami.
- w § 40 Statutu Gminy Zbrosławice wprowadza się „ust. 1a” w następującym brzmieniu:  
Wójt może nawiązać stosunek pracy na podstawie mianowania z następującymi pracownikami Urzędu Gminy:  
— kierownikiem referatu,  
— inspektorami,  
— radcami prawnymi.
- § 7 pkt. 2b załącznika nr 4 do Regulaminu Rady Gminy Zbrosławice otrzymuje brzmienie:  
— informację Przewodniczącego Rady Gminy o pracy Komisji Rady pomiędzy sesjami.

## § 2

Wykonanie uchwały powierza się Zarządowi Gminy.

## § 3

Uchwała wchodzi w życie z dniem ogłoszenia w Dzienniku Urzędowym Województwa Katowickiego.

**PRZEWODNICZĄCY  
RADY GMINY**

**Teresa Korab**

poz. 260

**ZARZĄDZENIE NR 178/98  
WOJEWODY KATOWICKIEGO**

**z dnia 30 czerwca 1998 r.**

**w sprawie wysokości wskaźnika przeliczeniowego 1 m<sup>2</sup> powierzchni użytkowej budynku mieszkalnego w III kwartale 1998 r.**

Na podstawie art. 25 ust. 4 ustawy z dnia 2 lipca 1994 r. o najmie lokali mieszkalnych i dodatkach mieszkaniowych (Dz. U. Nr 105,

poz. 509) z późniejszymi zmianami (Dz. U. Nr 111 z 23.09.1997 r. poz. 723, Dz. U. Nr 38 z 25 marca 1998 r. poz. 217)

**zarządza się, co następuje:**

## § 1

W celu obliczenia wartości odtworzeniowej lokali mieszkalnych, podlegających opłatom czynszów regulowanych, ustala się wskaźnik przeliczeniowy 1 m<sup>2</sup> powierzchni użytkowej budynku mieszkalnego na terenie województwa katowickiego w III kwartale 1998 r. w wysokości 1.841 zł, słownie: jeden tysiąc osiemset czterdzieści jeden złotych.

## § 2

Zarządzenie wchodzi w życie z dniem podjęcia.

## § 3

Zarządzenie podlega publikacji w Dzienniku Urzędowym Województwa Katowickiego.

**WOJEWODA KATOWICKI**

**Marek Kempski**

Wydawca: Wojewoda Katowicki  
 Redakcja: Wydział Prawny Urzędu Wojewódzkiego w Katowicach  
 Katowice, ul. Jagiellońska 25, tel. 255-44-37, 255-41-61 wewn. 477  
 Redaktor Naczelny: mgr Krystyna PIOTROWSKA  
 Tłoczono z polecenia Wojewody Katowickiego z dnia 27 lipca 1998 r.  
 w Cartotecnica Polska, Sp. z o.o. Zam. 141/4442/8 650  
 Cena 2.00 zł.

**UWAGA P.T. PRENUMERATORZY  
 DZIENNIKA URZĘDOWEGO WOJEWÓDZTWA KATOWICKIEGO**

Wydział Prawny Urzędu Wojewódzkiego w Katowicach uprzejmie informuje, że można dokonać przedpłaty na prenumeratę na 1998 r.

Cena jednostkowa za egzemplarz wynosi 2.00 zł (dwa złote).

Opłata roczna uzależniona będzie od ilości wydanych numerów (średnio 25).

**Zastrzega się prawo do zmiany ceny prenumeraty.**

Wpłaty za prenumeratę należy dokonać przelewem bankowym na konto Urzędu Wojewódzkiego w Katowicach NBP o/o K-ce nr 10101212-305802-233-0.

Wszelkich informacji o prenumeracie udziela Biblioteka Urzędu Wojewódzkiego w Katowicach ul. Jagiellońska 25 pok. 301, tel. 255-41-61 wewn. 301.

Egzemplarze bieżące oraz z lat ubiegłych można nabywać w Bibliotece (adres j.w.).

**Wydawca: Wojewoda Katowicki**  
**Redakcja: Wydział Prawny Urzędu Wojewódzkiego w Katowicach**  
**Katowice, ul. Jagiellońska 25, tel. 255-44-37, 255-41-61 wewn. 477**  
**Redaktor Naczelny: mgr Krystyna PIOTROWSKA**

Tłoczono z polecenia Wojewody Katowickiego z dnia 27 lipca 1998 r.  
 w Cartotecnica Polska, Sp. z o.o. Zam. 141/4442/8 650

**Cena 2.00 zł.**